


Bestand	
Neu	
Abbruch	

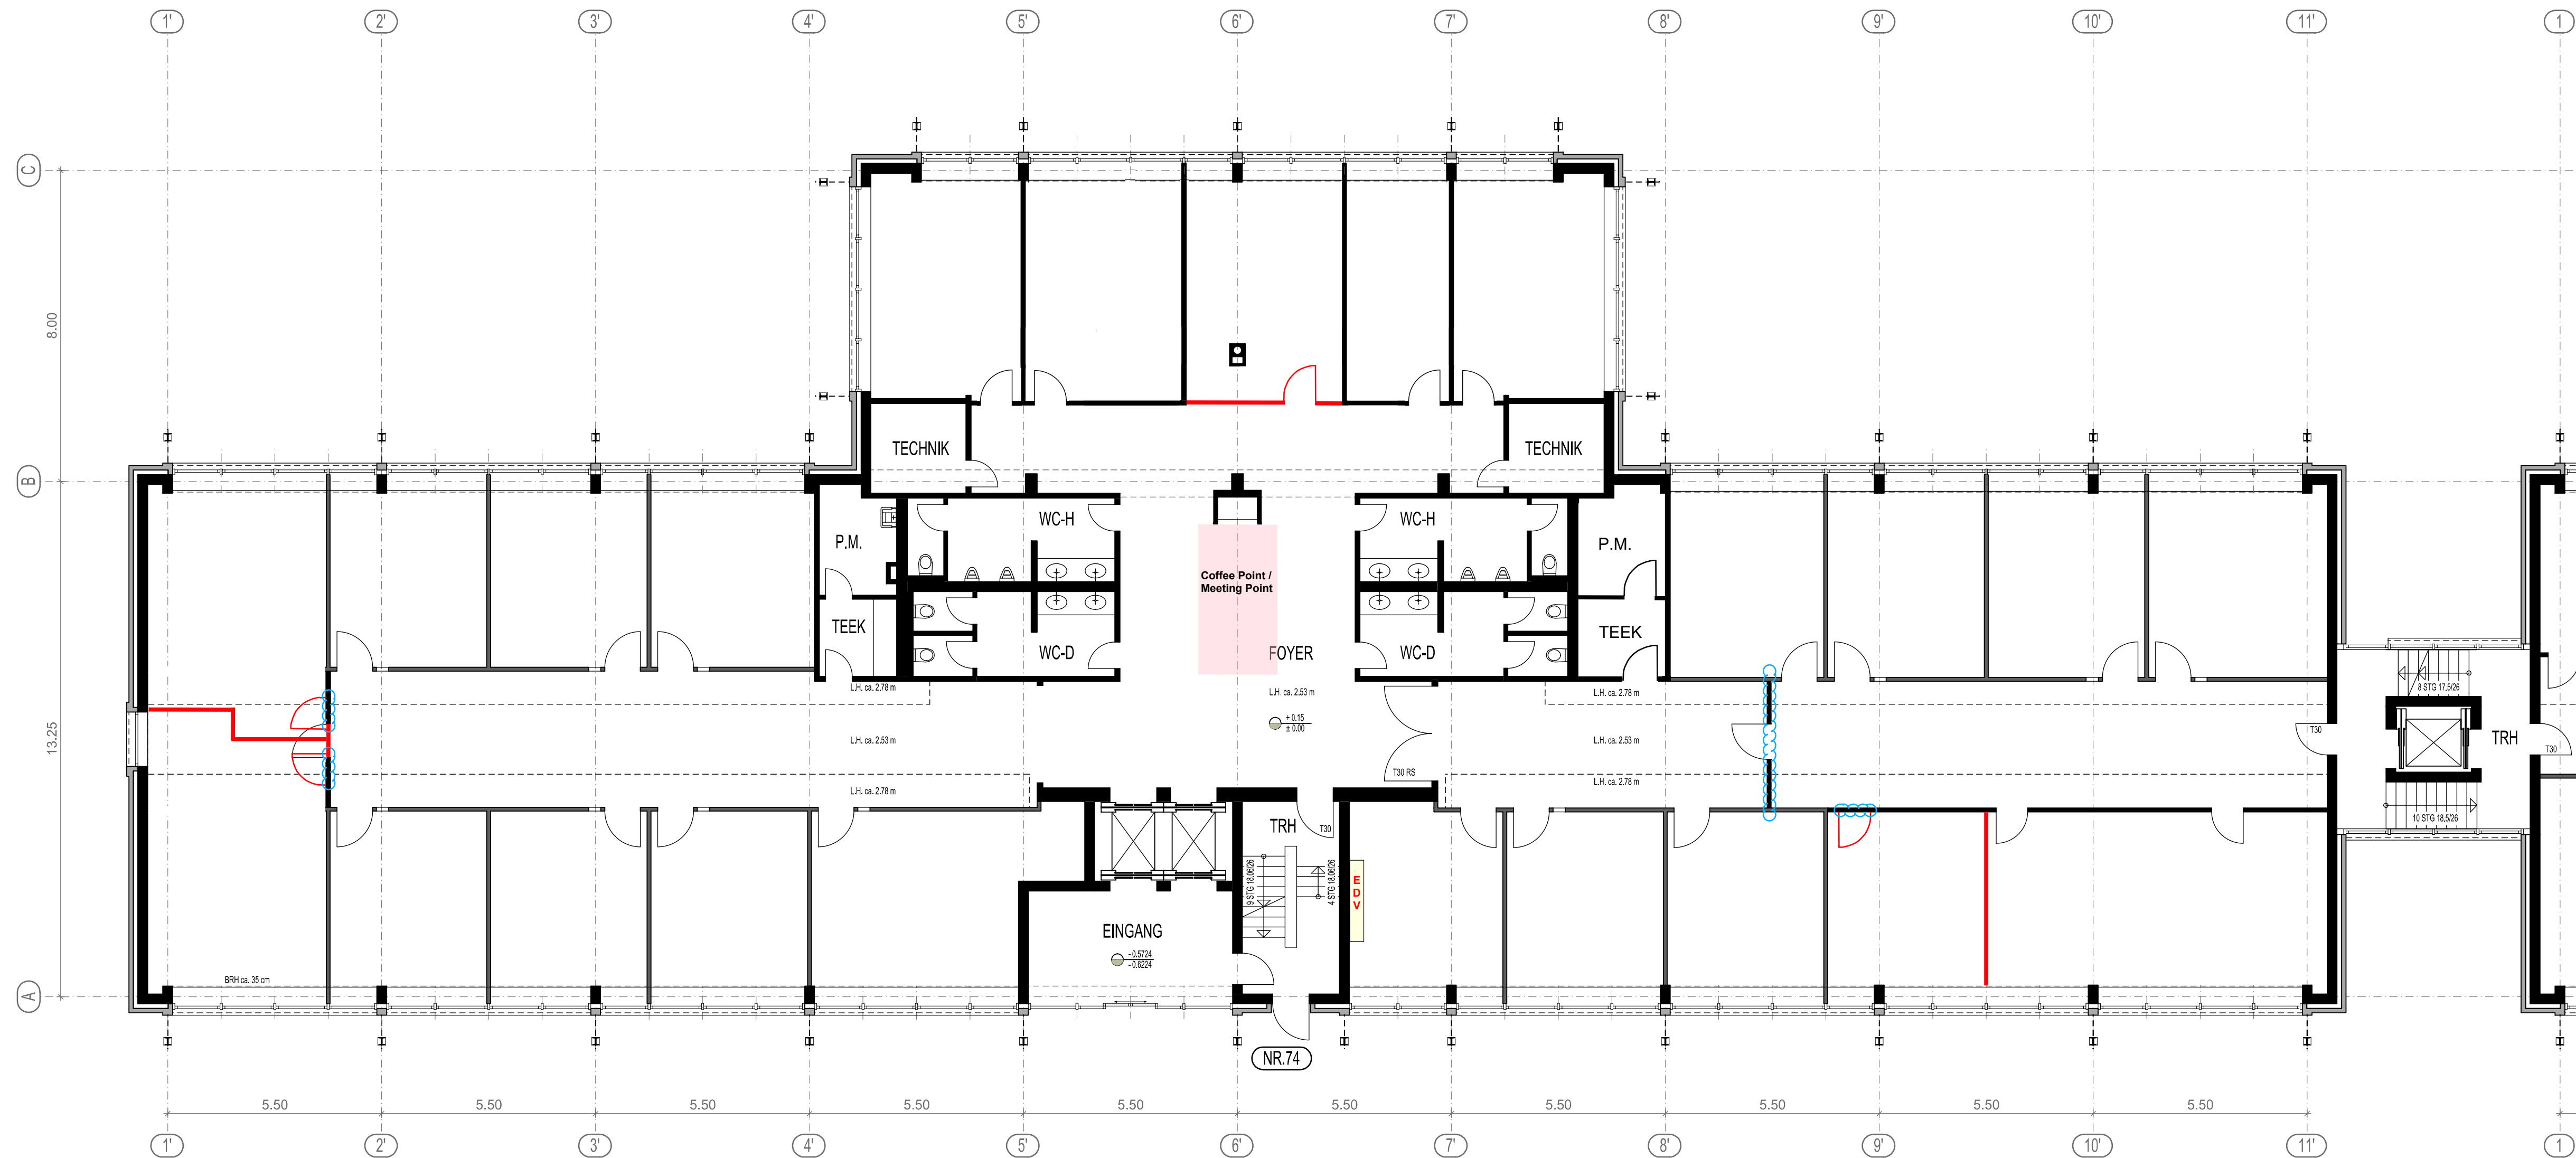


WANDQUALITÄTEN					
BW	Brandwand	WRF	Raufasertapete	WSY	Systemtrennwand
F30	feuerhemmende Wand	WAI	Anstrich wischfest + Imprägnierung	WS	Schiebewand
F80	feuerbeständige Wand	WGL	Gespachtelt + Anstrich	WGL	Glaswand
WN	Natursteinverkleidung	WF	Fliesen	WH	Holzverkleidung
WFE	Fenster	WFS	Fliesenspiegel	WGS	Glasfasertapete
WA	Anstrich	WPF2	Fliesen zargenhoch	WMT	mobile Trennwand
WGV	Glasfaserflies				
TÜRQUALITÄTEN					
LDT	luftdichte Tür	NA	Notausgang	TH	Türblatt mit Holzfurnier
DT	dichtschliessende Tür	TT	Tapetenrühr	ST	Stahltür
RS	rauchdichte Tür	YG	Glastür	TSY	Tür-Systemwand
T30	feuerhemmende Tür	FAG	Alu-Rohrarmierung	EHS	erhöhter Schallschutz
T90	feuerbeständige Tür				
BODENQUALITÄTEN					
B30	F30 Qualität	BPV	PVC	BP	Parkett
BTE	Teppich	BLI	Linolium	BLA	Laminat
BN	Nadelfilz	BK	Kautschuk	BN	Naturstein
BKU	Kugelgum	BF	Fliesen	BK	Bodenkanal
BS	Teppich, Schlinge	BDP	Doppelboden	BS	Edtisch mit Anstrich
(BT) BT	Bodentakt (rund/teckig)	BST	Steinzeugfliesen	BTZ	Terrazzo
DECKENQUALITÄTEN					
DA	Stahlbeton, gestrichen	DG	Gipskartondecke	DK	Kühldecke, eingeputz
DR	Quadrasterdecke	DAP	Alupaneldecke	DKS	Deckensegel mit Kühlung
DBR	Bandsterdecke	DAR	Aluquadrasterdecke	DS	Deckensegel
DPA	Putz + Anstrich	DNE	NE-Paneeldecke	DUK	Umluftkühlgerät
FASSADE					
FSM	Sonnenschutz, mechanisch	FRO	Rolläden	HK	Heizkörper
FSE	Sonnenschutz, elektrisch	FBK	Brüstungskanal		
FVT	Verticos	FTG	transluizesntes Glas		
SONSTIGES					
ELT	Elektro	UV	Elektro-Unterverteilung	LD	Löschdecke
H	Heizung	F	Feuerlöscheinrichtung	BE	Bodeneinleuf
L	Lüftung/Klima	WHY	Wandhydrant	PS	Pumpensumpf
S	Sanitär	WHT	Steigleitung, trocken	RV	Revisionsöffnung
WS	Wandschrank	STS	Steuerschrank	DV	Deckenversprung
OS	Oberschrank	SPM	Spülmaschine	RM	Reinraumtatte
BRK	Brüstungskanal	DJ	Dusche	TK	Hauptanschluss Telefon
KKV	Kabelkanal vertikal	NAS	Notausstieg/Rettungsfenster		
BF	Bestand, keine Veränderung (Fliesen)	Öffnungsmasse der Türen = lichte Öffnung			
Wand	Decke				
Boden	Fassade	KEINE VERÄNDERUNG			

ART DER ÄNDERUNG	NAME	DATUM	INDEX

PLANGRUNDLAGE: BESTANDSPLÄNE IVG + SICHTAUFMASS VOM 23.07.2012

RV_00-01

BÜROHAUS
HEILIGER WEG 74-80, 44141 DORTMUND

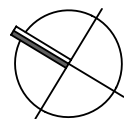

BAUHERF



INSTITUTIONAL FONDS GMBH
VERTRETEN DURCH
IVG ASSET MANAGEMENT GmbH
NIEDERLASSUNG DÜSSELDORF
KAISTRASSE 13, 40221 DÜSSELDORF

PLANUNG

ABW Architekten
Heinz Binder + Partner
Immermannstraße 15, 40210 Düsseldorf
0211/49186-0, mail@ABW-Architekten.de

REVISIONSPLANUNG - HAUS NR.74

GRUNDRISS ERDGESCHOSS

INDEX

PLAN NR. / DATEINAME :
RV 00-01

PROJEKT NR.	GEZEICHNET	DATUM	BLATTGRÖSSE	MAßSTAB
	BA	01.03.2013	594/ 900	1:100


$$H/B = 594 / 900 (0.53m^2)$$

Allplan 2012

Bestand

Neu

Abbruch

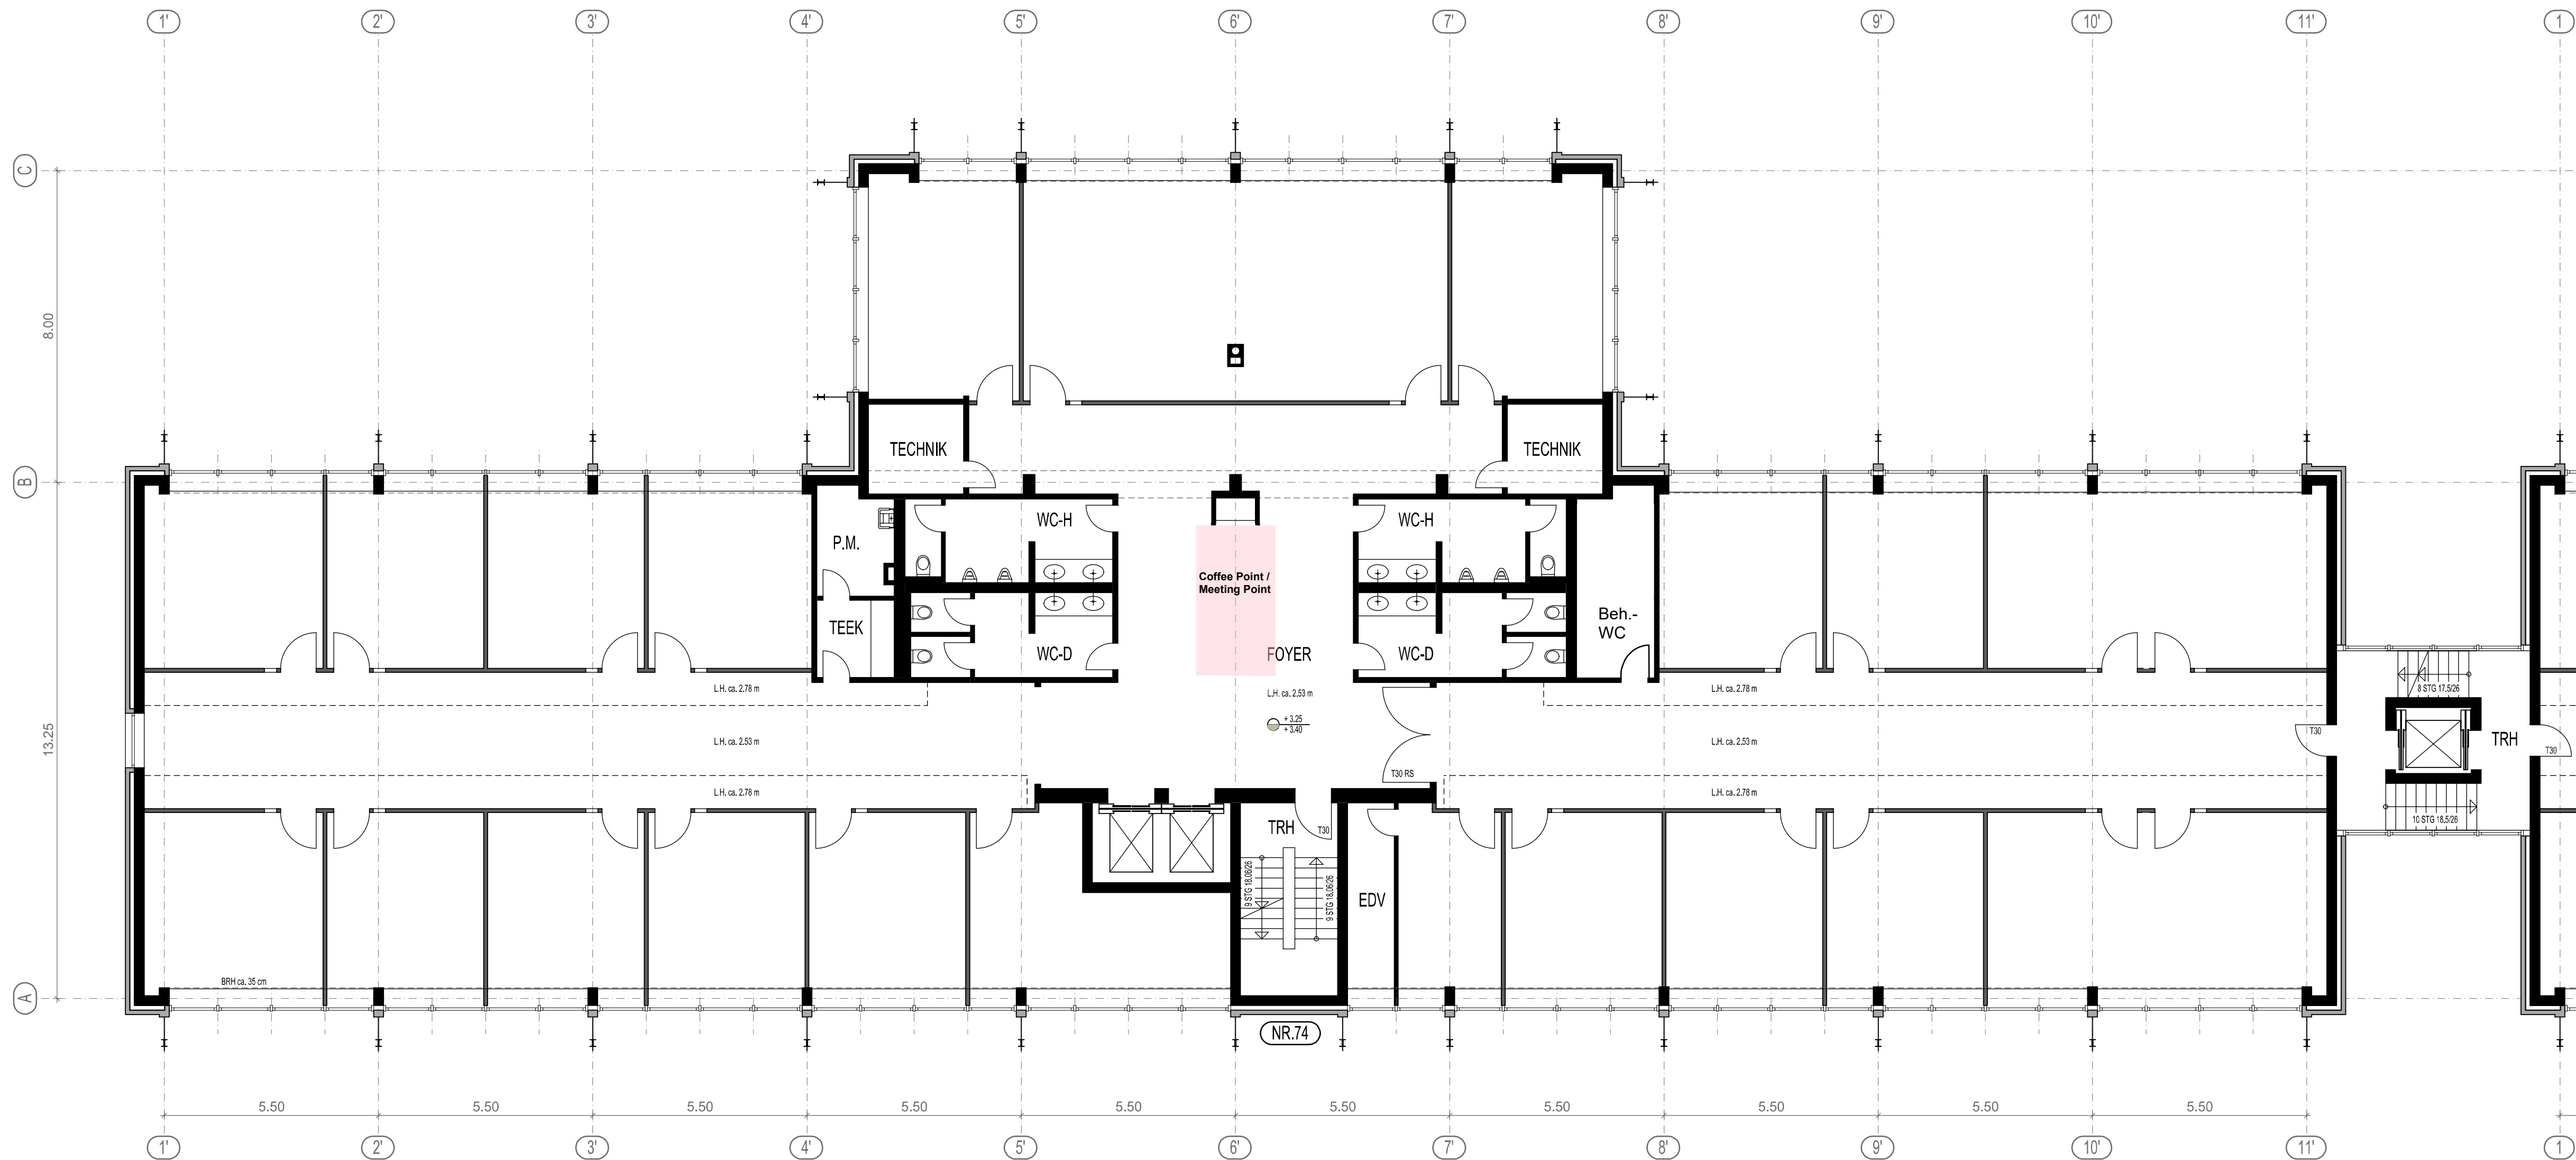


WANDQUALITÄTEN					
BW	Brandwand	WRF	Raufasertapete	WSY	Systemtrennwand
F30	feuerhemmende Wand	WAI	Anstrich wischtief + Imprägnierung	WSL	Schiebewand
F30	feuerbeständige Wand	WGA	Gespachtelt + Anstrich	WGL	Glaswand
WN	Natursteinverkleidung	WF	Fliessen	WH	Holzverkleidung
WFE	Fenster	WFS	Fliesspiegel	WGS	Glasfasertapete
WA	Anstrich	WF2	Fliessen zargenhoch	WMT	mobile Trennwand
WGV	Glasfaservlies				
TÜRQUALITÄTEN					
LDT	luftdichte Tür	NT	Notausgang	TH	Türblatt mit Holzfurnier
DT	dichtschliessende Tür	TA	Tapetentür	TS	Stahltür
RS	rauchdichte Tür	TG	Glastür	TSY	Tür-Systemwand
T30	feuerhemmende Tür	TAG	Alu-Rohrarmtür	EHS	erhöhter Schallschutz
T90	feuerbeständige Tür				
BODENQUALITÄTEN					
B30	F30 Qualität	BPV	PVC	BP	Parkett
BTE	Teppich	BLI	Linolium	BLA	Laminat
BN	Nadelholz	BK	Kautschuk	BN	Naturstein
BKU	Kugelmarm	BF	Fliessen	BK	Bodenkanal
BS	Teppich, Schlinge	BOP	Doppelboden	BES	Estrich mit Anstrich
BT	Bodenkatt (rund/eckig)	BST	Steinzeugfliessen	BTZ	Terrazzo
DECKENQUALITÄTEN					
DA	Stahlbeton, gestrichen	DG	Gipskartondecke	DK	Kühldecke, eingeputzt
DR	Quadratstrasterdecke	DAP	Alupaneldecke	DKS	Deckensegel mit Kühlung
DBR	Bandstrasterdecke	DAR	Aluquadratstrasterdecke	DS	Deckensegel
DPA	Putz + Anstrich	DNE	NE-Paneeldecke	DUK	Umluftkühlgerät
FASSEN					
FSM	Sonnenschutz, mechanisch	FRO	Rolläden	HK	Heizkörper
FSE	Sonnenschutz, elektrisch	FBK	Brüstungskanal		
FVT	Verlissos	FTG	transluzentes Glas		
SONSTIGES					
ELT	Elektro	EU	Elektro-Unterverteilung	LD	Löschdecke
H	Heizung	F	Feuerlöscheinrichtung	BE	Bodenentlauf
L	Lüftung/Klima	WHY	Wandhydrant	PS	Pumpensumpf
S	Sanitär	WST	Steigleitung, trocken	RV	Revisionsöffnung
WS	Wandschrank	SHS	Steuerschrank	DY	Deckenverspritzung
OS	Oberschrank	SPM	Spülmaschine	RM	Reinlauffmatte
BRK	Brüstungskanal	DU	Dusche	TK	Hauptanschluss Telefon
KKV	Kabelkanal vertikal	NAS	Notausstieg/Rettungsfenster		
BF	Bestand, keine Veränderung (Fliessen)		Öffnungsmasse der Türen = lichte Öffnung		
Wand	Decke				
Boden	Fassade		KEINE VERÄNDERUNG		

ART DER ÄNDERUNG	NAME	DATUM	INDEX

PLANGRUNDLAGE: BESTANDSPLÄNE IVG + SICHTAUFMASS VOM 23.07.2012

RV_01-01

BÜROHAUS
HEILIGER WEG 74-80, 44141 DORTMUND

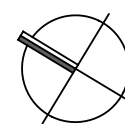

BAUHERF



INSTITUTIONAL FONDS GMBH
VERTRETEN DURCH
IVG ASSET MANAGEMENT GmbH
NIEDERLASSUNG DÜSSELDORF
KAISTRASSE 13, 40221 DÜSSELDORF

PLANUNG

ABW Architekten
Heinz Binder + Partner
Immermannstraße 15, 40210 Düsseldorf
0211/49186-0, mail@ABW-Architekten.de

REVISIONSPLANUNG - HAUS NR.74
GRUNDRISS 1.OBERGESCHOSS

INDEX

NR. / DATE NAME :
RV 01-01

PROJEKT NR.	GEZEICHNET	DATUM	BLATTGRÖSSE	MAßSTAB
	BA	01.03.2013	594/ 900	1:100


$$H/B = 594 / 900 (0.53m^2)$$

Allplan 2012

Bestand

Neu

Abbruch

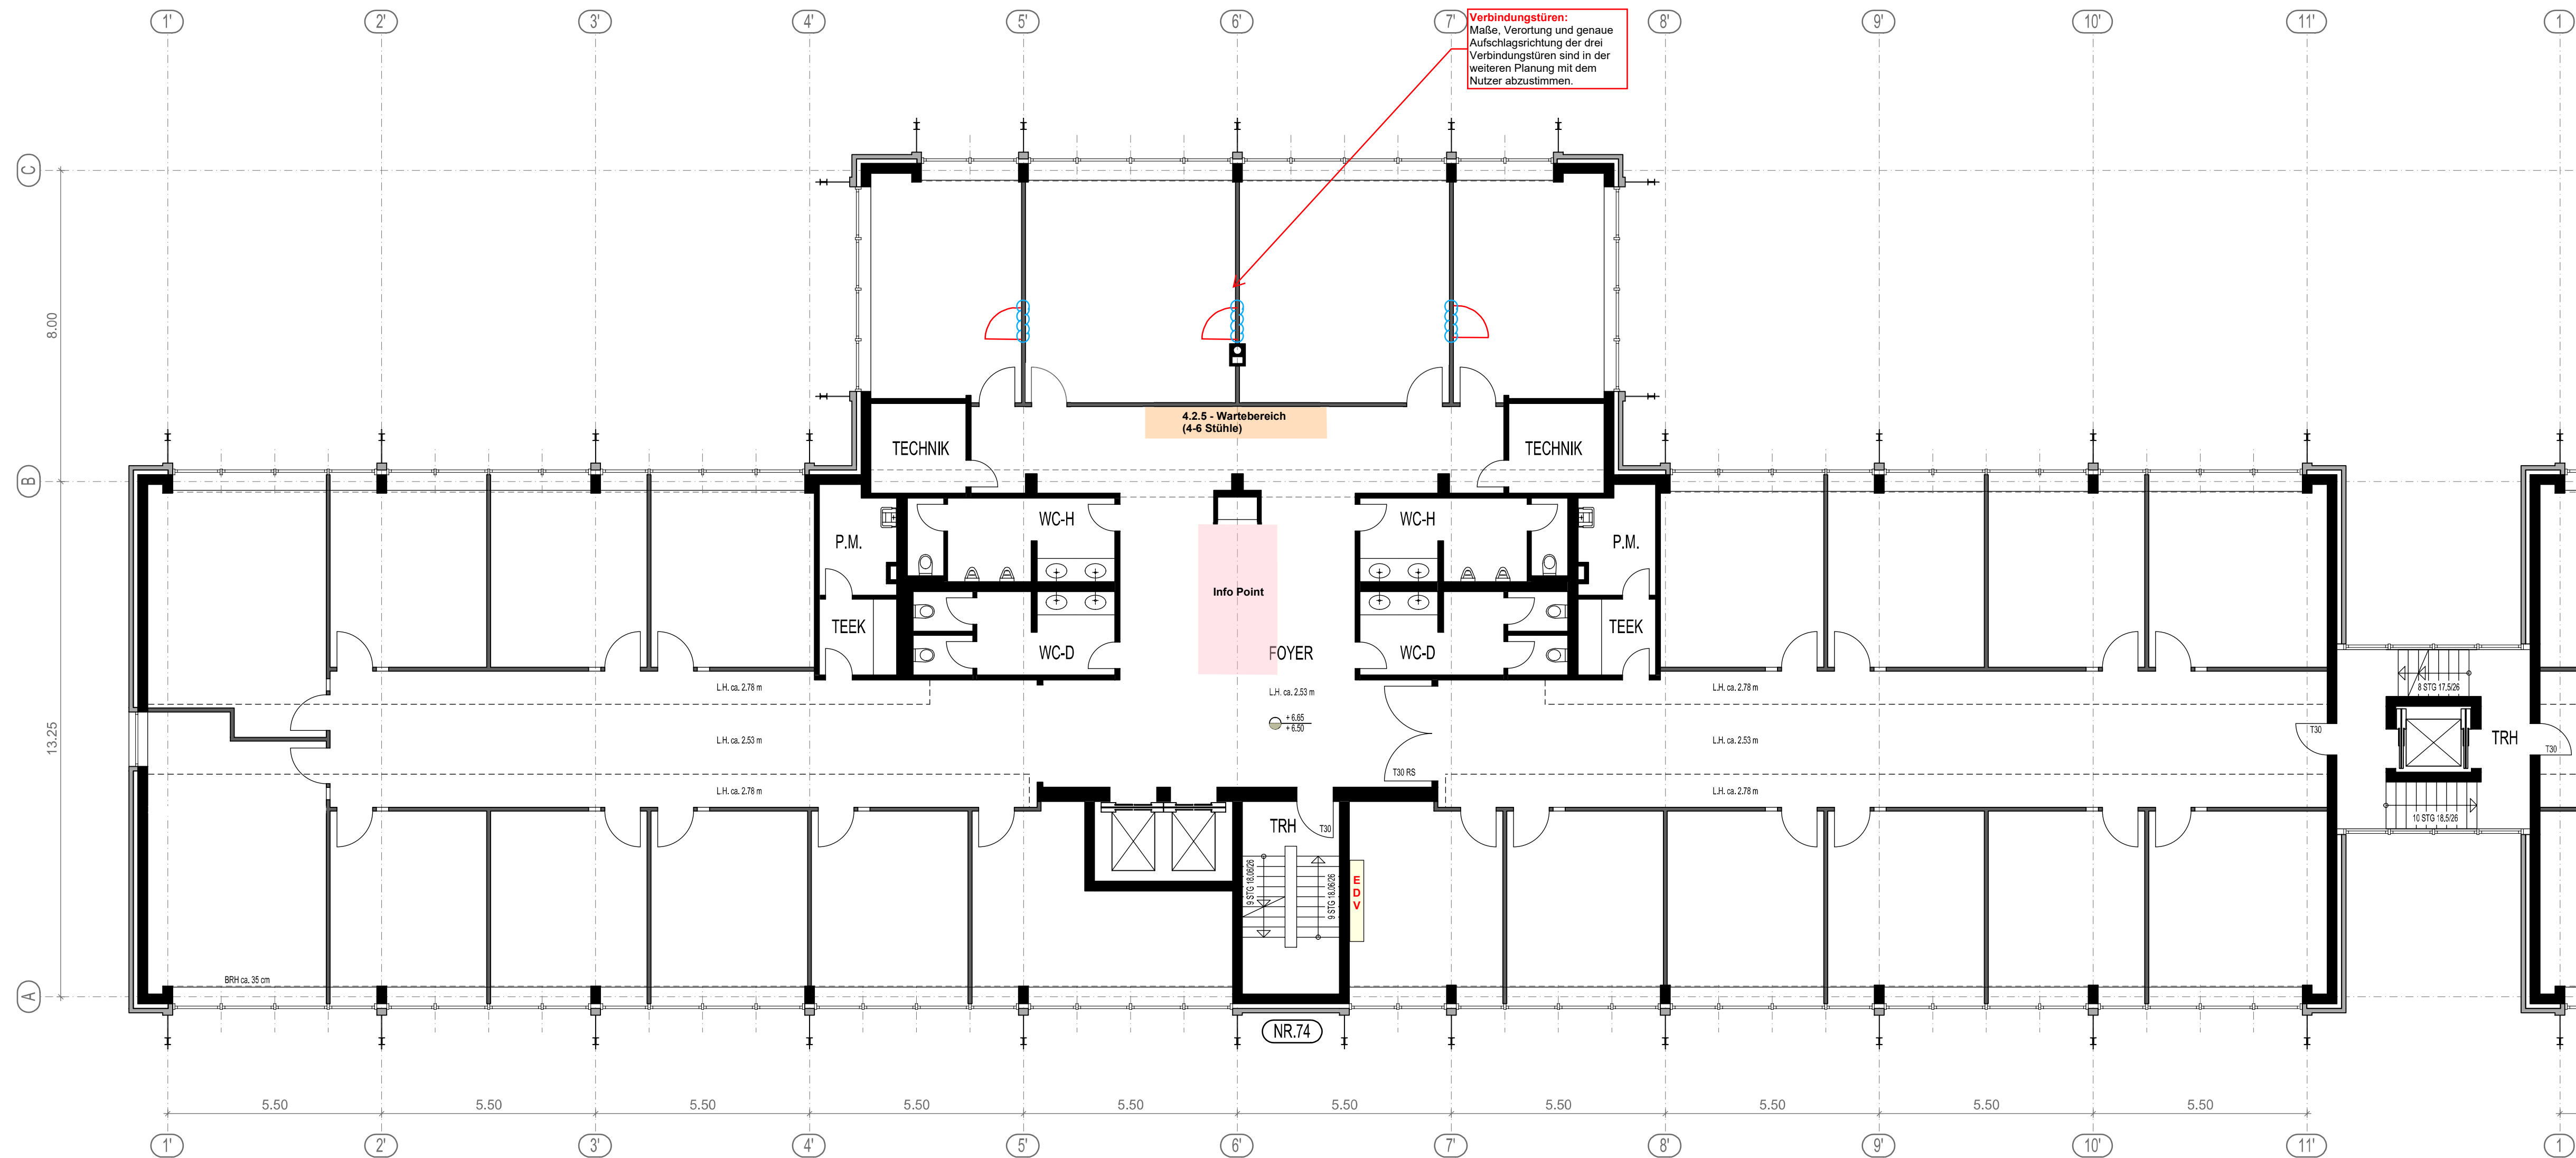


WANDQUALITÄTEN					
BW	Brandwand	WRF	Raufasertapete	WSY	Systemtrennwand
F30	feuerhemmende Wand	WAI	Anstrich wischfest + Imprägnierung	WS	Schiebewand
F60	feuerbeständige Wand	WGA	Gespachtelt + Anstrich	WGL	Glaswand
WN	Natursteinverkleidung	WF	Fliesen	WH	Holzvertikal
WFE	Fenster	WFS	Fliesenspiegel	WGS	Glasfasertapete
WA	Anstrich	WFF	Fliesen zargenhoch	WMT	mobile Trennwand
WGV	Glasfaserflies				
TÜRQUALITÄTEN					
LDT	luftdichte Tür	NA	Notausgang	TH	Türblatt mit Holzfurnier
DT	dichtschliessende Tür	TT	Tapetentür	TS	Stahltür
RS	rauchdichte Tür	YG	Glastür	TSY	Tür-Systemwand
T30	feuerhemmende Tür	TAG	Alu-Rohrammentür	EHS	erhöhter Schallschutz
T90	feuerbeständige Tür				
BODENQUALITÄTEN					
B30	F30 Qualität	BPV	PVC	BP	Parkett
BTE	Teppich	BLI	Linoleum	BLA	Laminat
BN	Nadelfilz	BK	Kautschuk	BN	Naturstein
BKU	Kugellam	BF	Fliesen	BK	Bodenkanal
BS	Teppich, Schlinge	BDP	Doppelboden	BES	Estrich mit Anstrich
(BT) BT	Bodentakt (rund/eckig)	BST	Steinzeugfliesen	BTZ	Terrazzo
DECKENQUALITÄTEN					
DA	Stahlbeton, gestrichen	DS	Gipskartendecke	DK	Kühldecke, eingeputzt
DR	Quadratstrahendecke	DAP	Alupaneldecke	DKS	Deckensegel mit Kühlung
DBR	Bandstrahendecke	DAR	Aluquadratstrahendecke	DS	Deckensegel
DPA	Putz + Anstrich	DNE	NE-Paneeldecke	DUK	Umluftkühlgerät
FASADE					
FSM	Sonnenschutz, mechanisch	FRO	Rolläden	HK	Heizkörper
FSE	Sonnenschutz, elektrisch	FBK	Brüstungskanal		
FVT	Verticos	FTG	transluzentes Glas		
SONSTIGES					
ELT	Elektro	LUV	Elektro-Unterverteilung	LD	Löschdecke
H	Heizung	F	Feuerfestschreinrichtung	BE	Bodenentlauf
L	Lüftung/Klima	WHY	Wandhydrant	PS	Pumpensumpf
S	Sanitär	WHT	Steigleitung, trocken	RV	Revisionsöffnung
WS	Wandschrank	STS	Steuerschrank	DY	Deckenversprng
OS	Oberschrank	SPM	Spülmaschine	RM	Reinlauffmatte
BRK	Brüstungskanal	DU	Dusche	TK	Hauptanschluss Telefon
KKV	Kabelkanal vertikal	NAS	Notausstieg/Rettungsfenster		
BF	Bestand, keine Veränderung (Fliesen)		Öffnungsmasse der Türen = lichte Öffnung		
Wand	Decke				
Boden	Fassade		KEINE VERÄNDERUNG		

ART DER ÄNDERUNG	NAME	DATUM	INDEX

RV_02-01

BÜROHAUS
HEILIGER WEG 74-80, 44141 DORTMUND

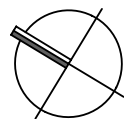

PLANUNG

ABW Architekten
Heinz Binder + Partner
Immermannstraße 15, 40210 Düsseldorf
0211/49186-0, mail@ABW-Architekten.de

REVISIONSPLANUNG - HAUS NR.74


GRUNDRISS 2.OBERGESCHOSS

INDEX

PLAN NR. / DATE: NAME :
RV 02-01

PROJEKT NR.	GEZEICHNET	DATUM	BLATTGRÖSSE	MA&STAB
	BA	01.03.2013	594/ 900	1:100

Bestand	
Neu	
Abbruch	

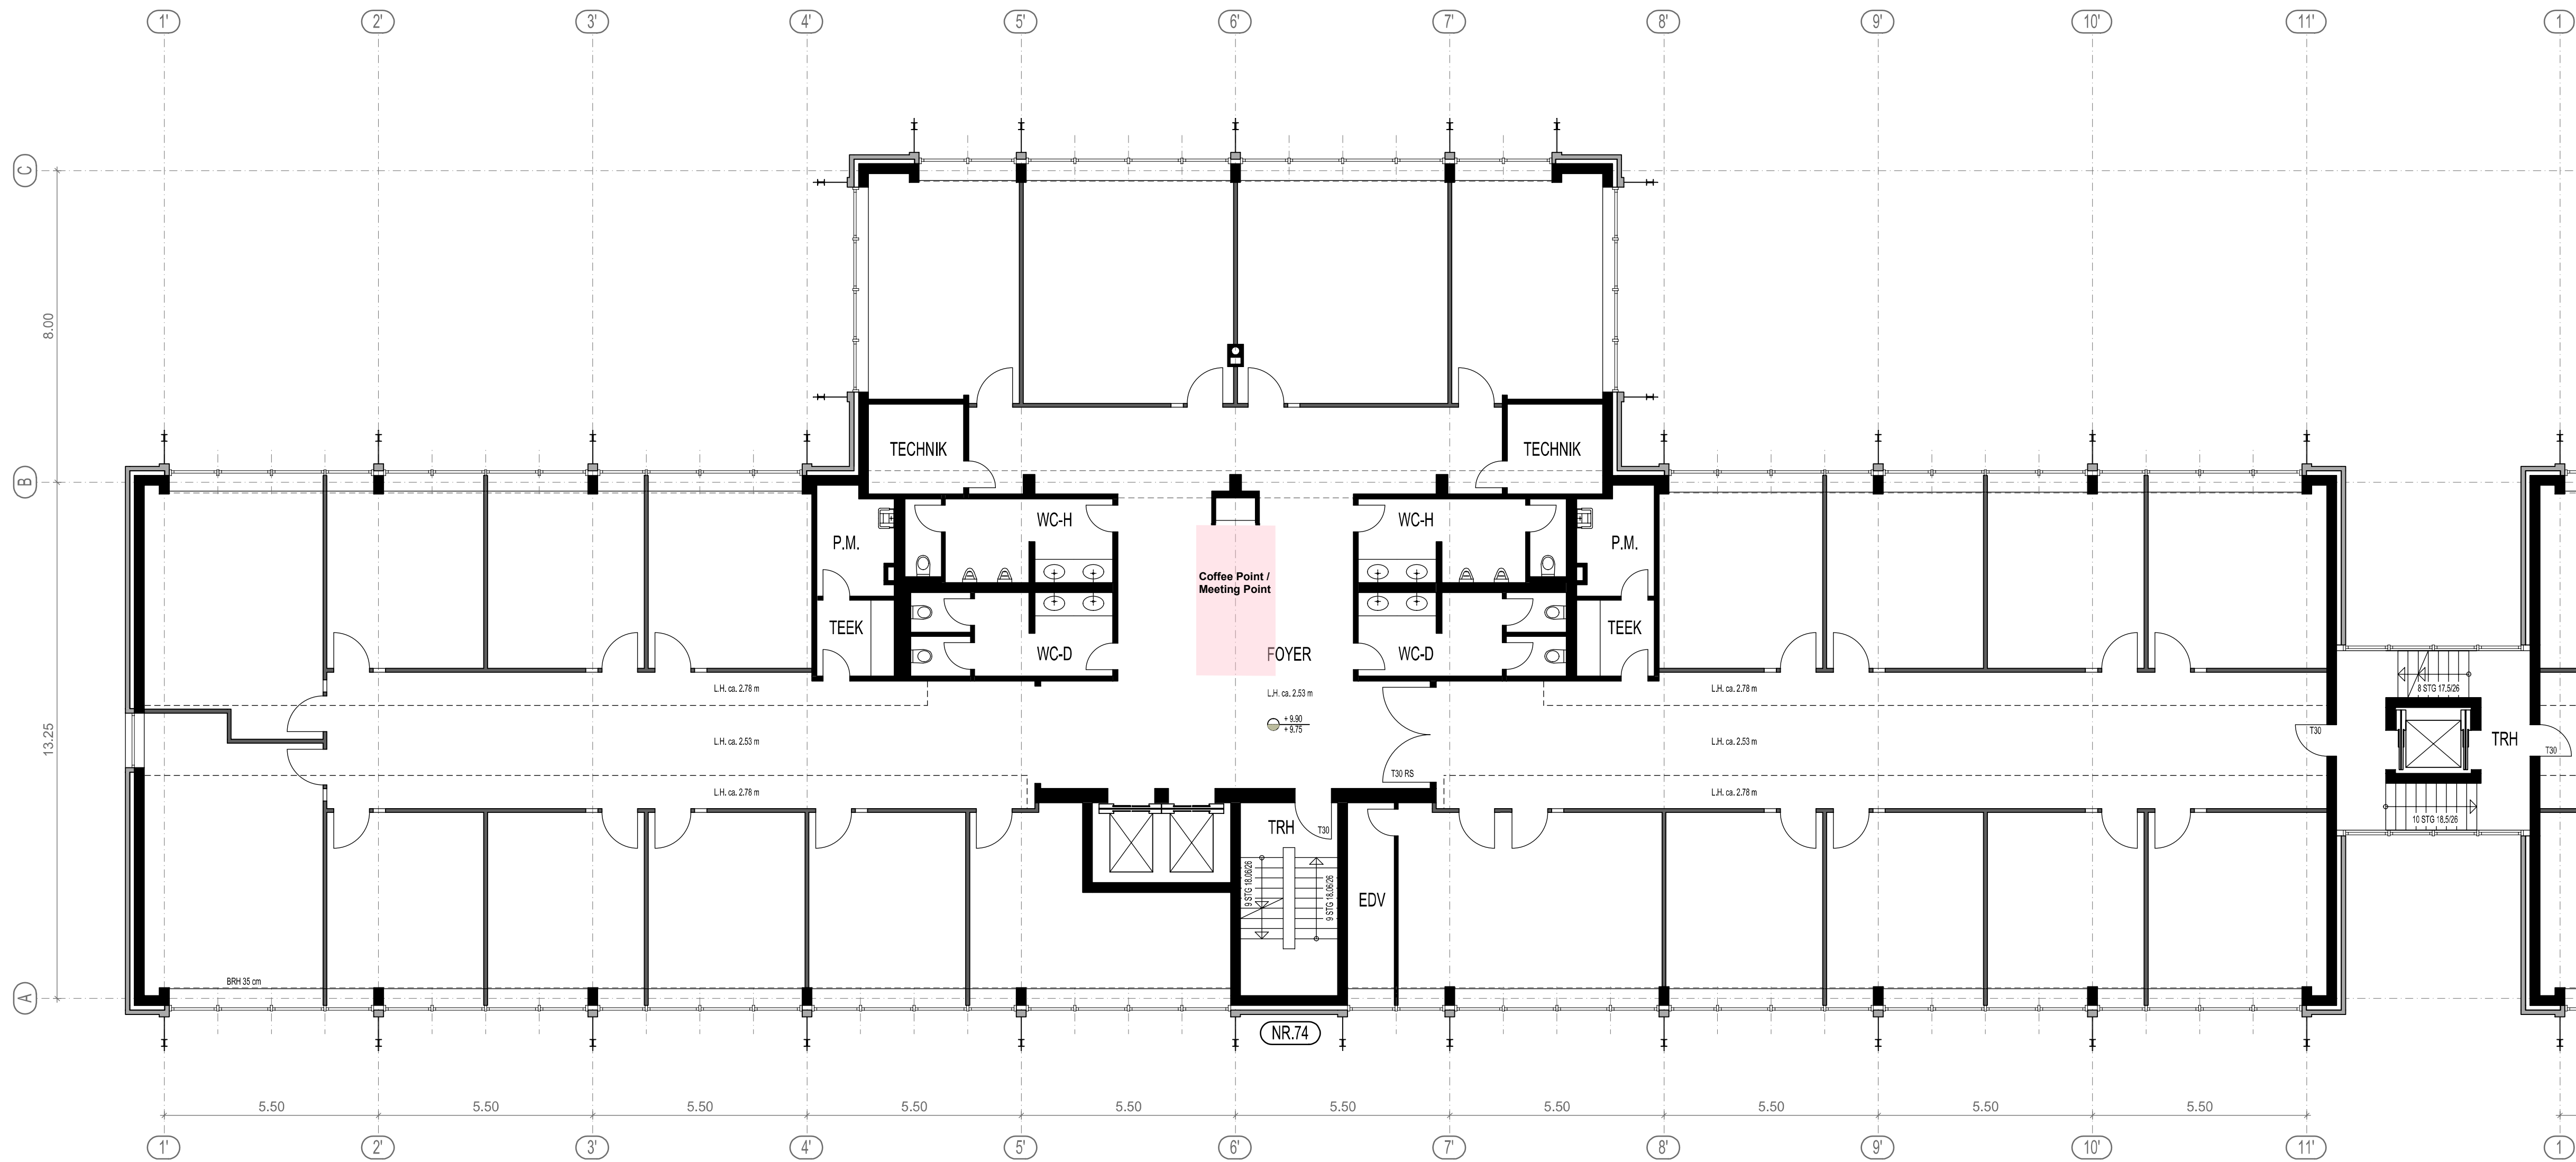

WANDQUALITÄTEN					
BW	Brandwand	WRF	Raufasettapete	WSY	Systemtrennwand
F30	feuerhemmende Wand	WAI	Anstrich wischfest + Imprägnierung	WS	Schiebewand
F0	feuerbeständige Wand	WGA	Gespachtel + Anstrich	WGL	Gleisewand
WN	Natursteinverkleidung	WF	Fliesen	WH	Holzverkleidung
WFE	Fenster	WFS	Fliesenspiegel	WG	Glasfasertapete
WA	Anstrich	WF2	Fliesen zargenhoch	WMT	mobile Trennwand
WGV	Glasfaserlatten				

DT	dichtschiessende Tür	TT	Tapetentür	TS	Stahltür
RS	rauchdichte Tür	TG	Glastür	TSY	Tür-Systemwand
T30	feuerhemmende Tür	TAG	Alu-Rohrrahmentür	EHS	erhöhter Schallschutz
T90	feuerbeständige Tür				

TE	Teppich	BLI	Linolium	BLA	Laminat
BN	Nadelfilz	BK	Kautschuk	BN	Naturstein
BKU	Kugelfarn	BF	Fliesen	BK	Bodenkanal
BS	Teppich, Schlinge	BDP	Doppelboden	BES	Estrich mit Anstrich
BT	Bodentank (rund/eckig)	BST	Steinzeugfliesen	BTZ	Terrazzo

DR	Quadratstrasterdecke	DS	Alupaneldecke	DKS	Deckensegel mit Kühlung
DBR	Bandrasterdecke	DAR	Aluquadratstrasterdecke	DS	Deckensegel
DPA	Putz + Anstrich	DNE	NE-Paneeldecke	DUK	Umluftkühlgerät

FSM	Sonnenschutz, mechanisch	FRG	Handlauf	HR	Handgriff
FSE	Sonnenschutz, elektrisch	FBK	Brüstungskanal		
FVT	Vertisols	FTG	transluzentes Glas		

H	Heizung	F	Feuerfesteinrichtung	BE	Bodenentlauf
L	Lüftung/Klima	WHY	Wandhydrant	PS	Pumpensumpf
S	Sanitär	WHT	Stiegleitung, trocken	RV	Revisionsöffnung
WS	Wandschrank	STS	Steuerschrank	DV	Deckenvermuter
OS	Oberschrank	SPM	Speismaschine	RM	Rienraufmatte
BRK	Brüstungskanal	DU	Dusche	TK	Hauptanschluss Telefon
KVK	Kabelkanal vertikal	NAS	Notausstieg/Rettungsfenster		


BF Bestand, keine Veränderung (Fliesen) Öffnungsmasse der Türen = lichte Öffnung

Wand Boden	Decke Fassade	 KEINE VERÄNDERUNG			
ART DER ÄNDERUNG			NAME	DATUM	INDEX

PLANGRUNDLAGE: BESTANDSPLÄNE IVG + SICHTAUFMASS VOM 23.07.2012

RV_03-01

BÜROHAUS
HEILIGER WEG 74-80, 44141 DORTMUND

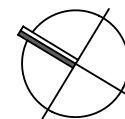

BAUHERF



INSTITUTIONAL FONDS GMBH
VERTRETEN DURCH
IVG ASSET MANAGEMENT GmbH
NIEDERLASSUNG DÜSSELDORF
KAISTRASSE 13, 40221 DÜSSELDORF

PLANUNG:

ABW Architekten

Heinz Binder + Partner
Immermannstraße 15, 40210 Düsseldorf
0211/49186-0, mail@ABW-Architekten.de

REVISIONSPLANUNG - HAUS NR.74
GRUNDRISS 3.OBERGESCHOSS

INDEX

PLAN NR. / DATE/NAME :
RV_03-01

PROJEKT NR.	GEZEICHNET	DATUM	BLATTGRÖSSE	MAßSTAB
	BA	01.03.2013	594/ 900	1:100

$$H/B = 594 / 900 (0.53m^2)$$

Allplan 2012

ART DER ÄNDERUNG	NAME	DATUM	INDEX

BÜROHAUS HEILIGER WEG 74-80, 44141 DORTMUND
--

Allplan 2012