



Grundriss

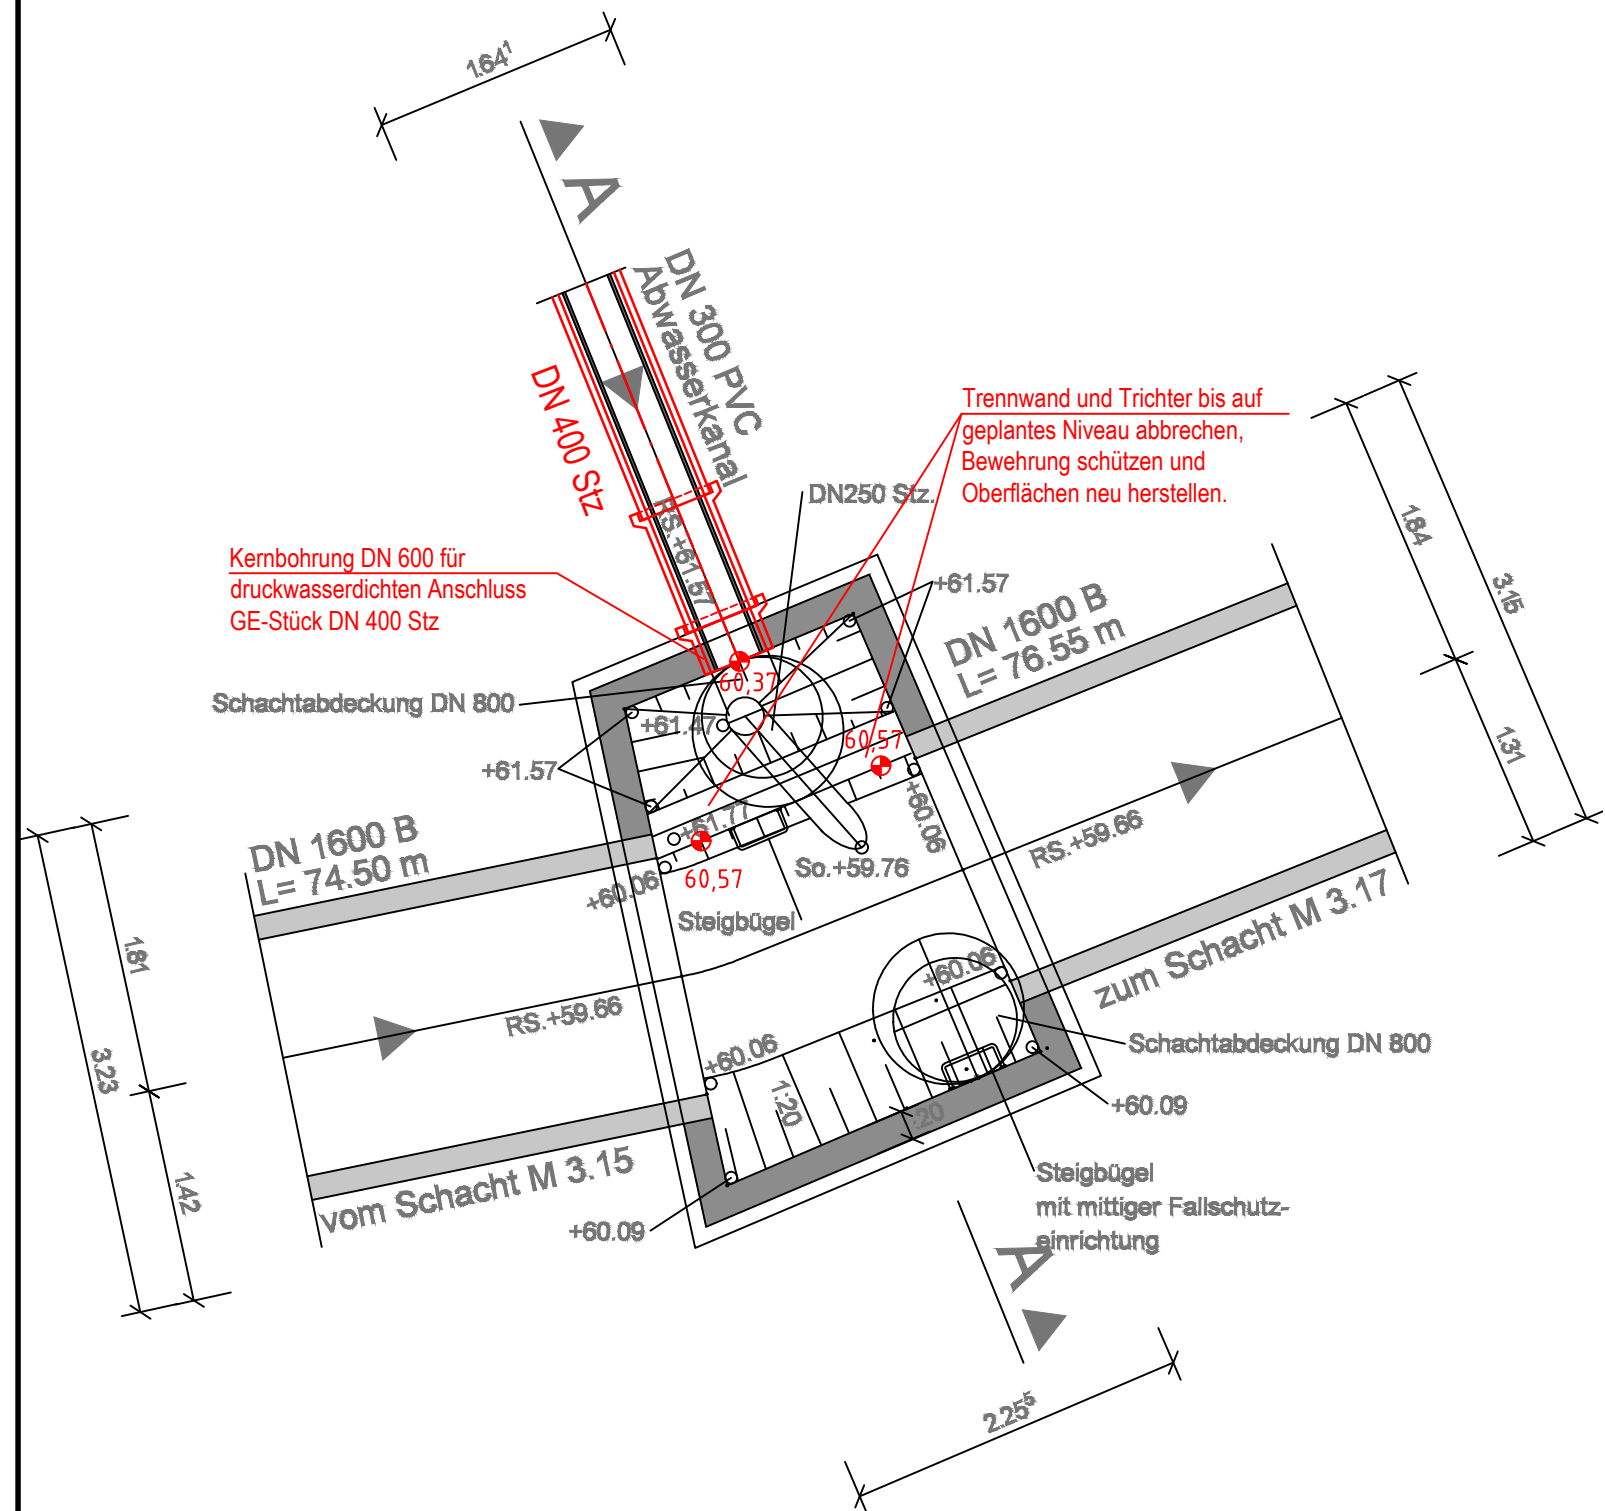

Schnitt A - A

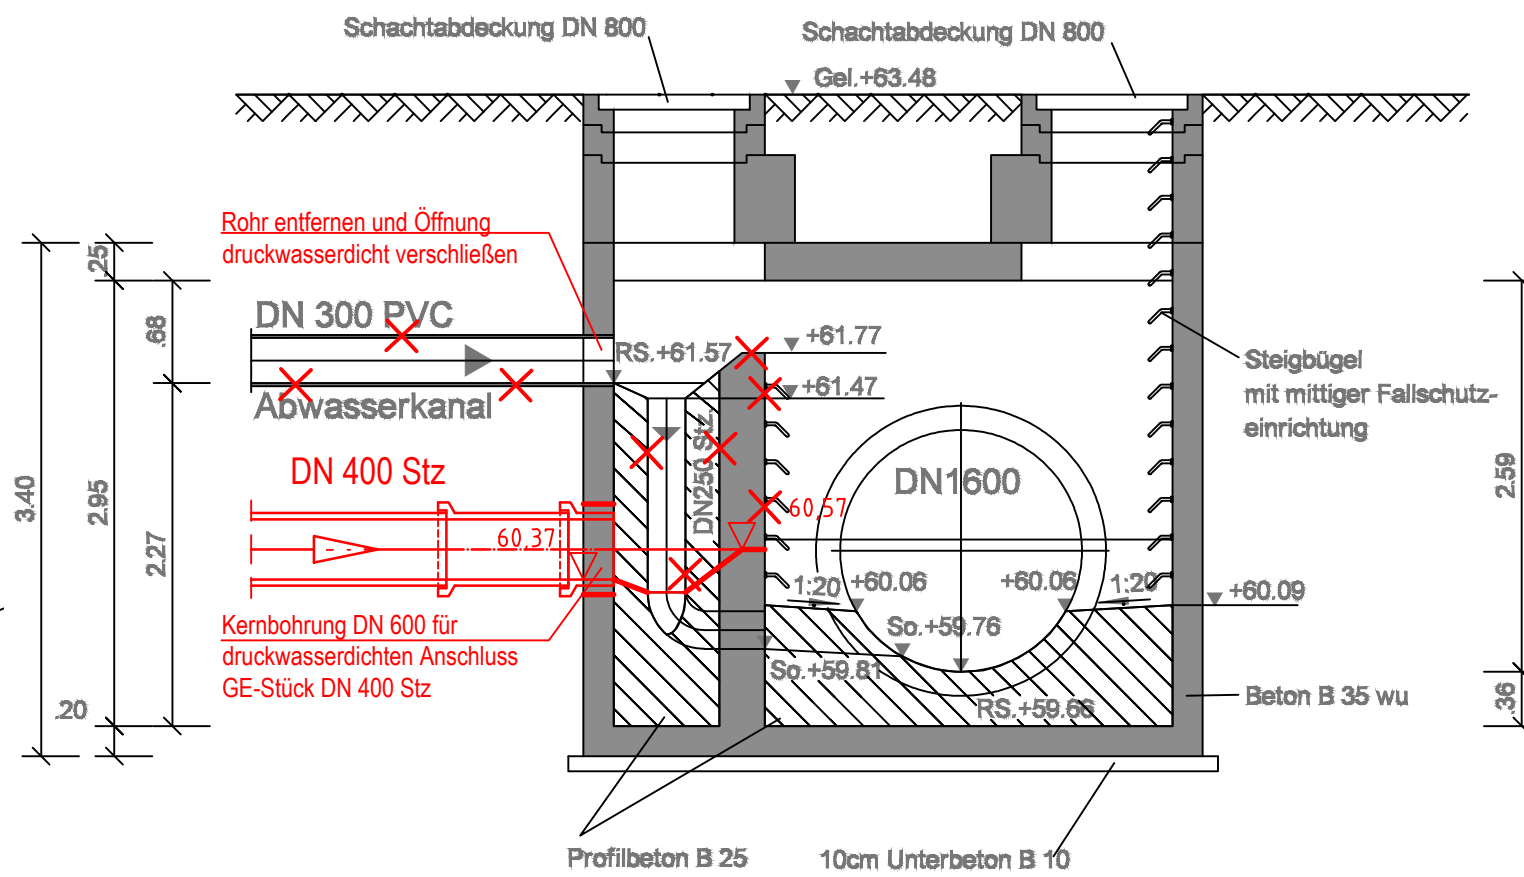


Planbasis:
Bestandszeichnung Lippeverband Stand 07/2003
Schachtbauwerk S_.008 - Kurl-Husen
(Qmax-Kanal RÜB III)
Plan-Nr. 24251

Nur zur Ausschreibung


Endgültige Abmessungen nach statischen und konstruktiven Erfordernissen.
Die Innenabmessungen der Bauwerke sind einzuhalten.

Winkel für die Richtungsänderung der Kanäle wurden grafisch ermittelt und sind in der Örtlichkeit zu überprüfen!


Zeichenerklärung:

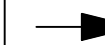

➤ Schmutzwasserkanal

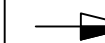

- Mischwasserkanal

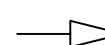

- Regenwasserkanal



- Druckrohrleitung

Anmerkung zu den Bauwerken:

Die Bauwerke sind nach den vor Ort tatsächlich festzustellenden Achswinkeln auszubilden.
Die angegebenen Maße sind in der Örtlichkeit zu prüfen. Die Stärken der Bauteile aus Stahlbeton sind in einer gesonderten Statik nachzuweisen.



Stadt Dortmund

Stadtentwässerung

Maßnahme:

Hinterlandentwässerung Kurler Busch

Platzstraße / Tiewinkel

Darstellung:

Anschluss Schacht 948386 (LV M 3.16)

Datum: Juli 2026

Plan-Nr.:	14.056-23
-----------	-----------

Maßstab:	1:50
----------	------

Blatt-Nr.: 23

40114788