



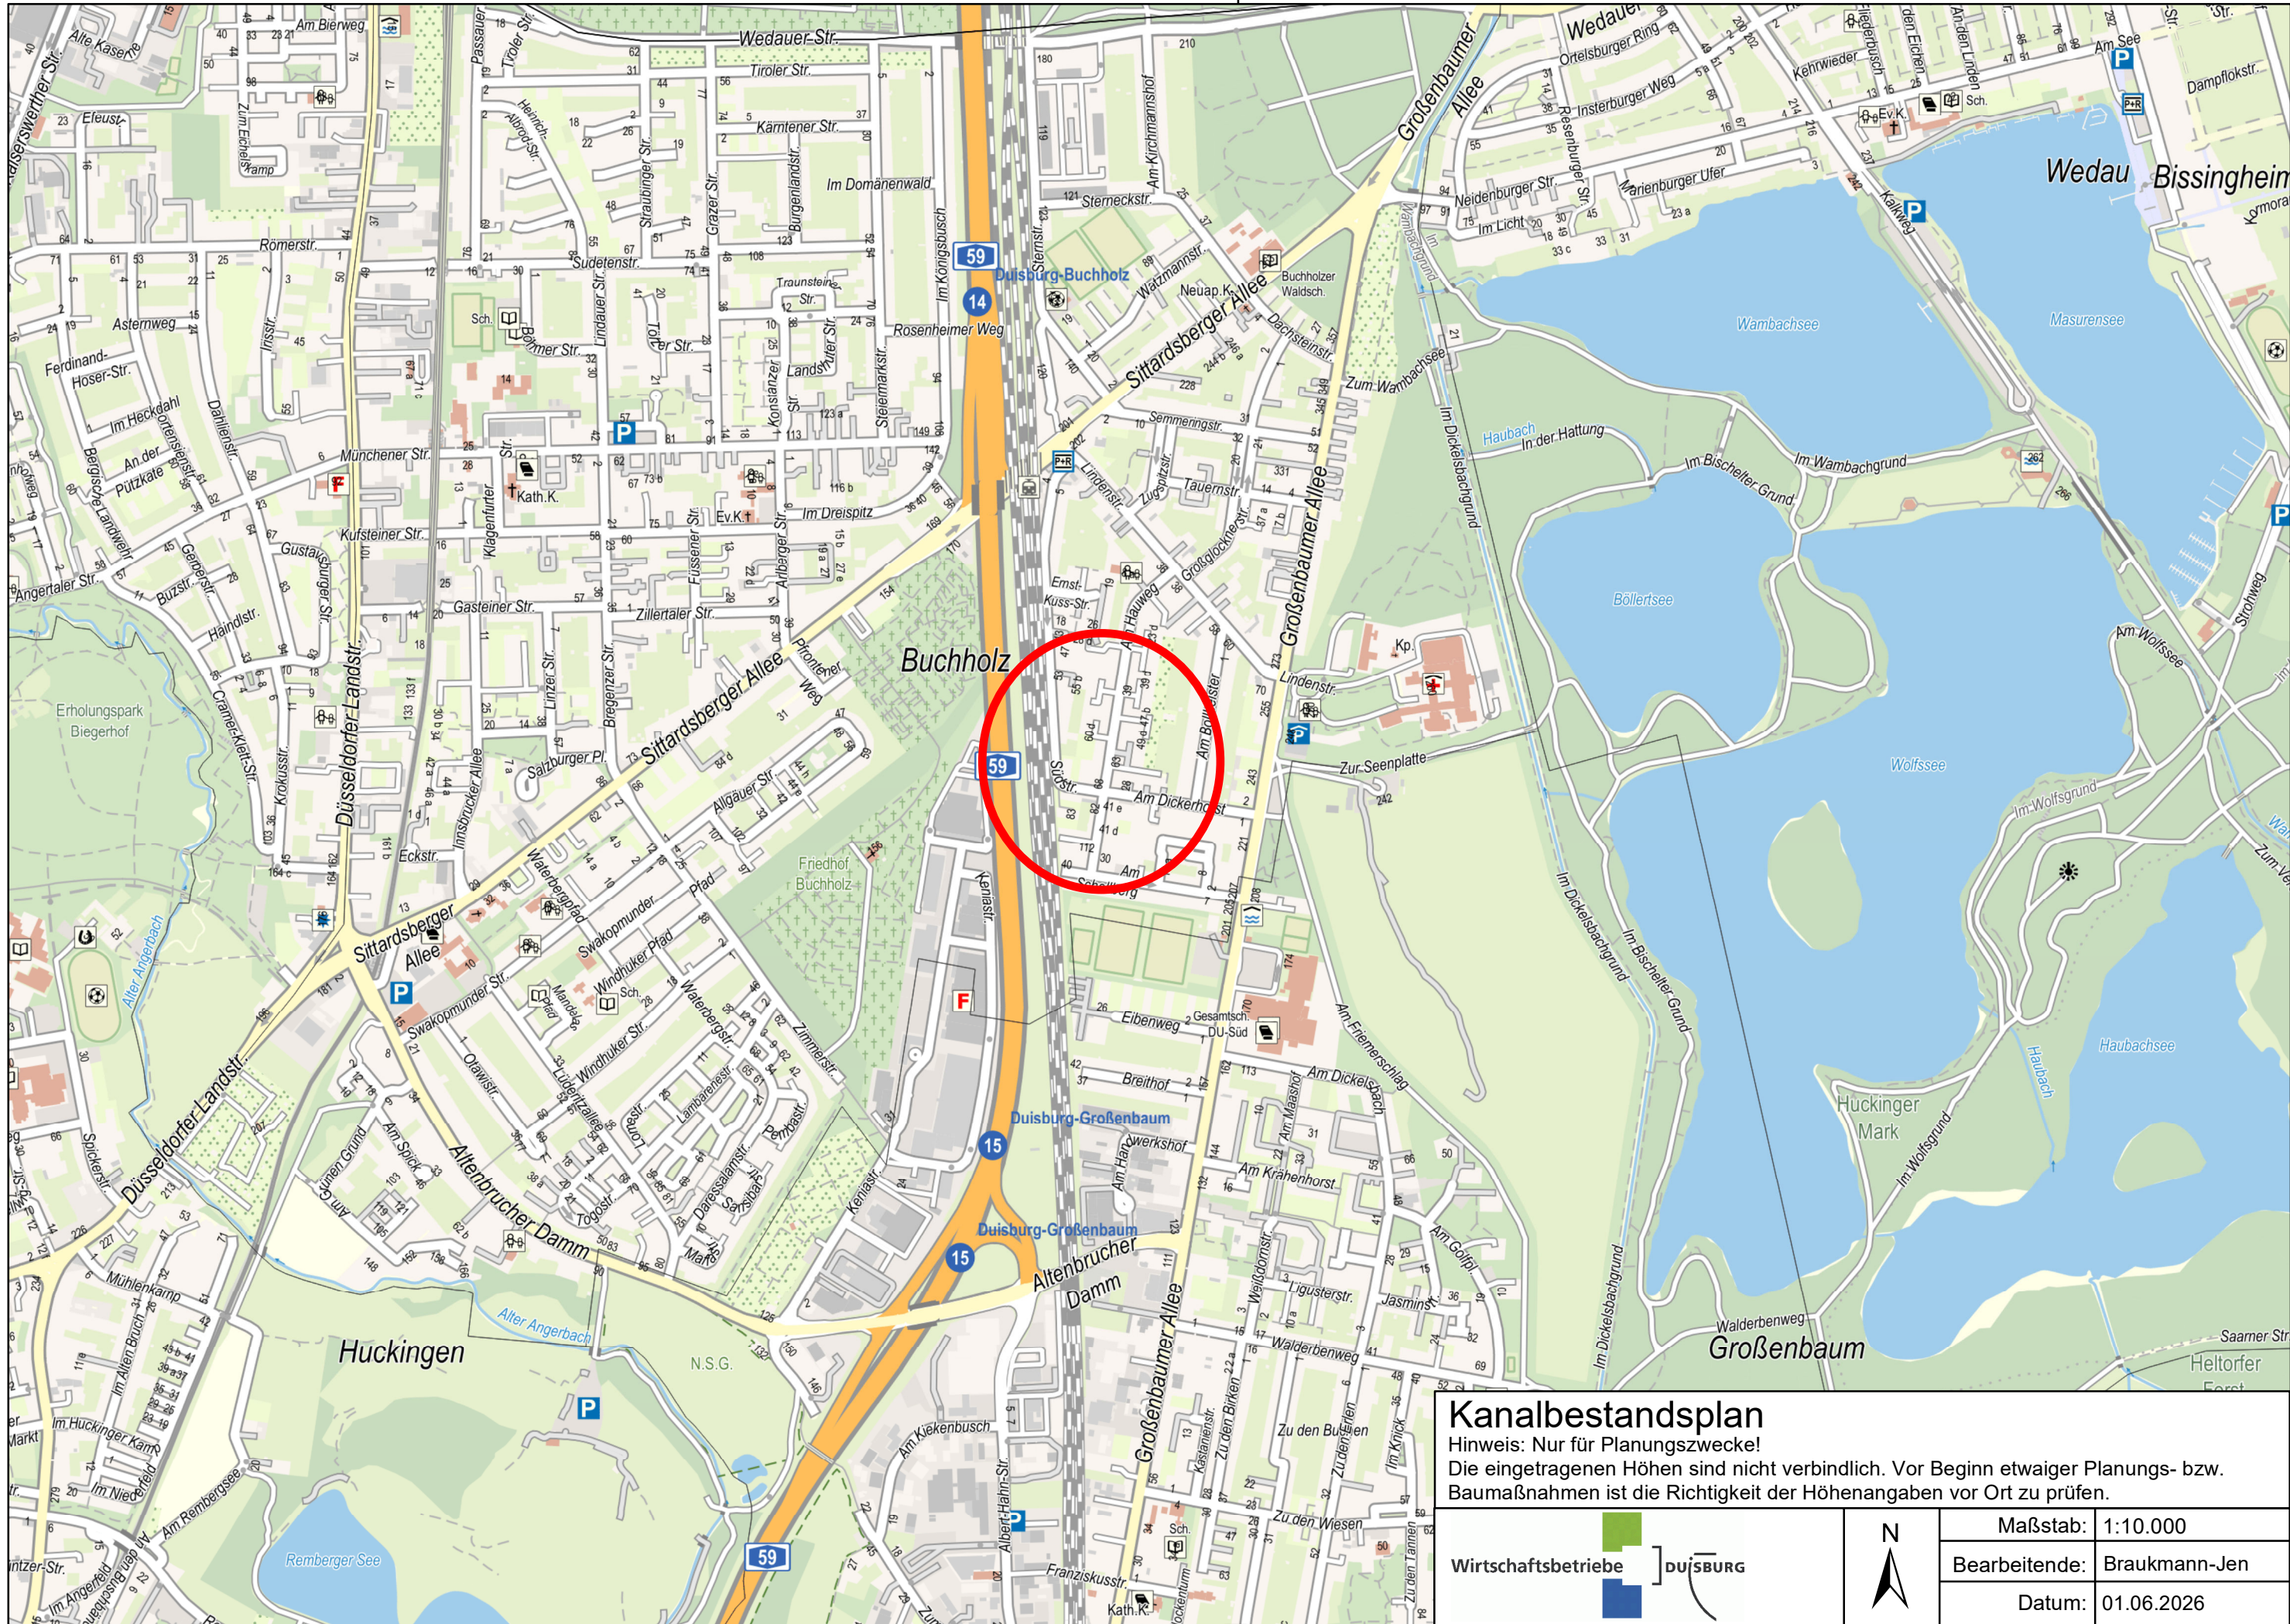

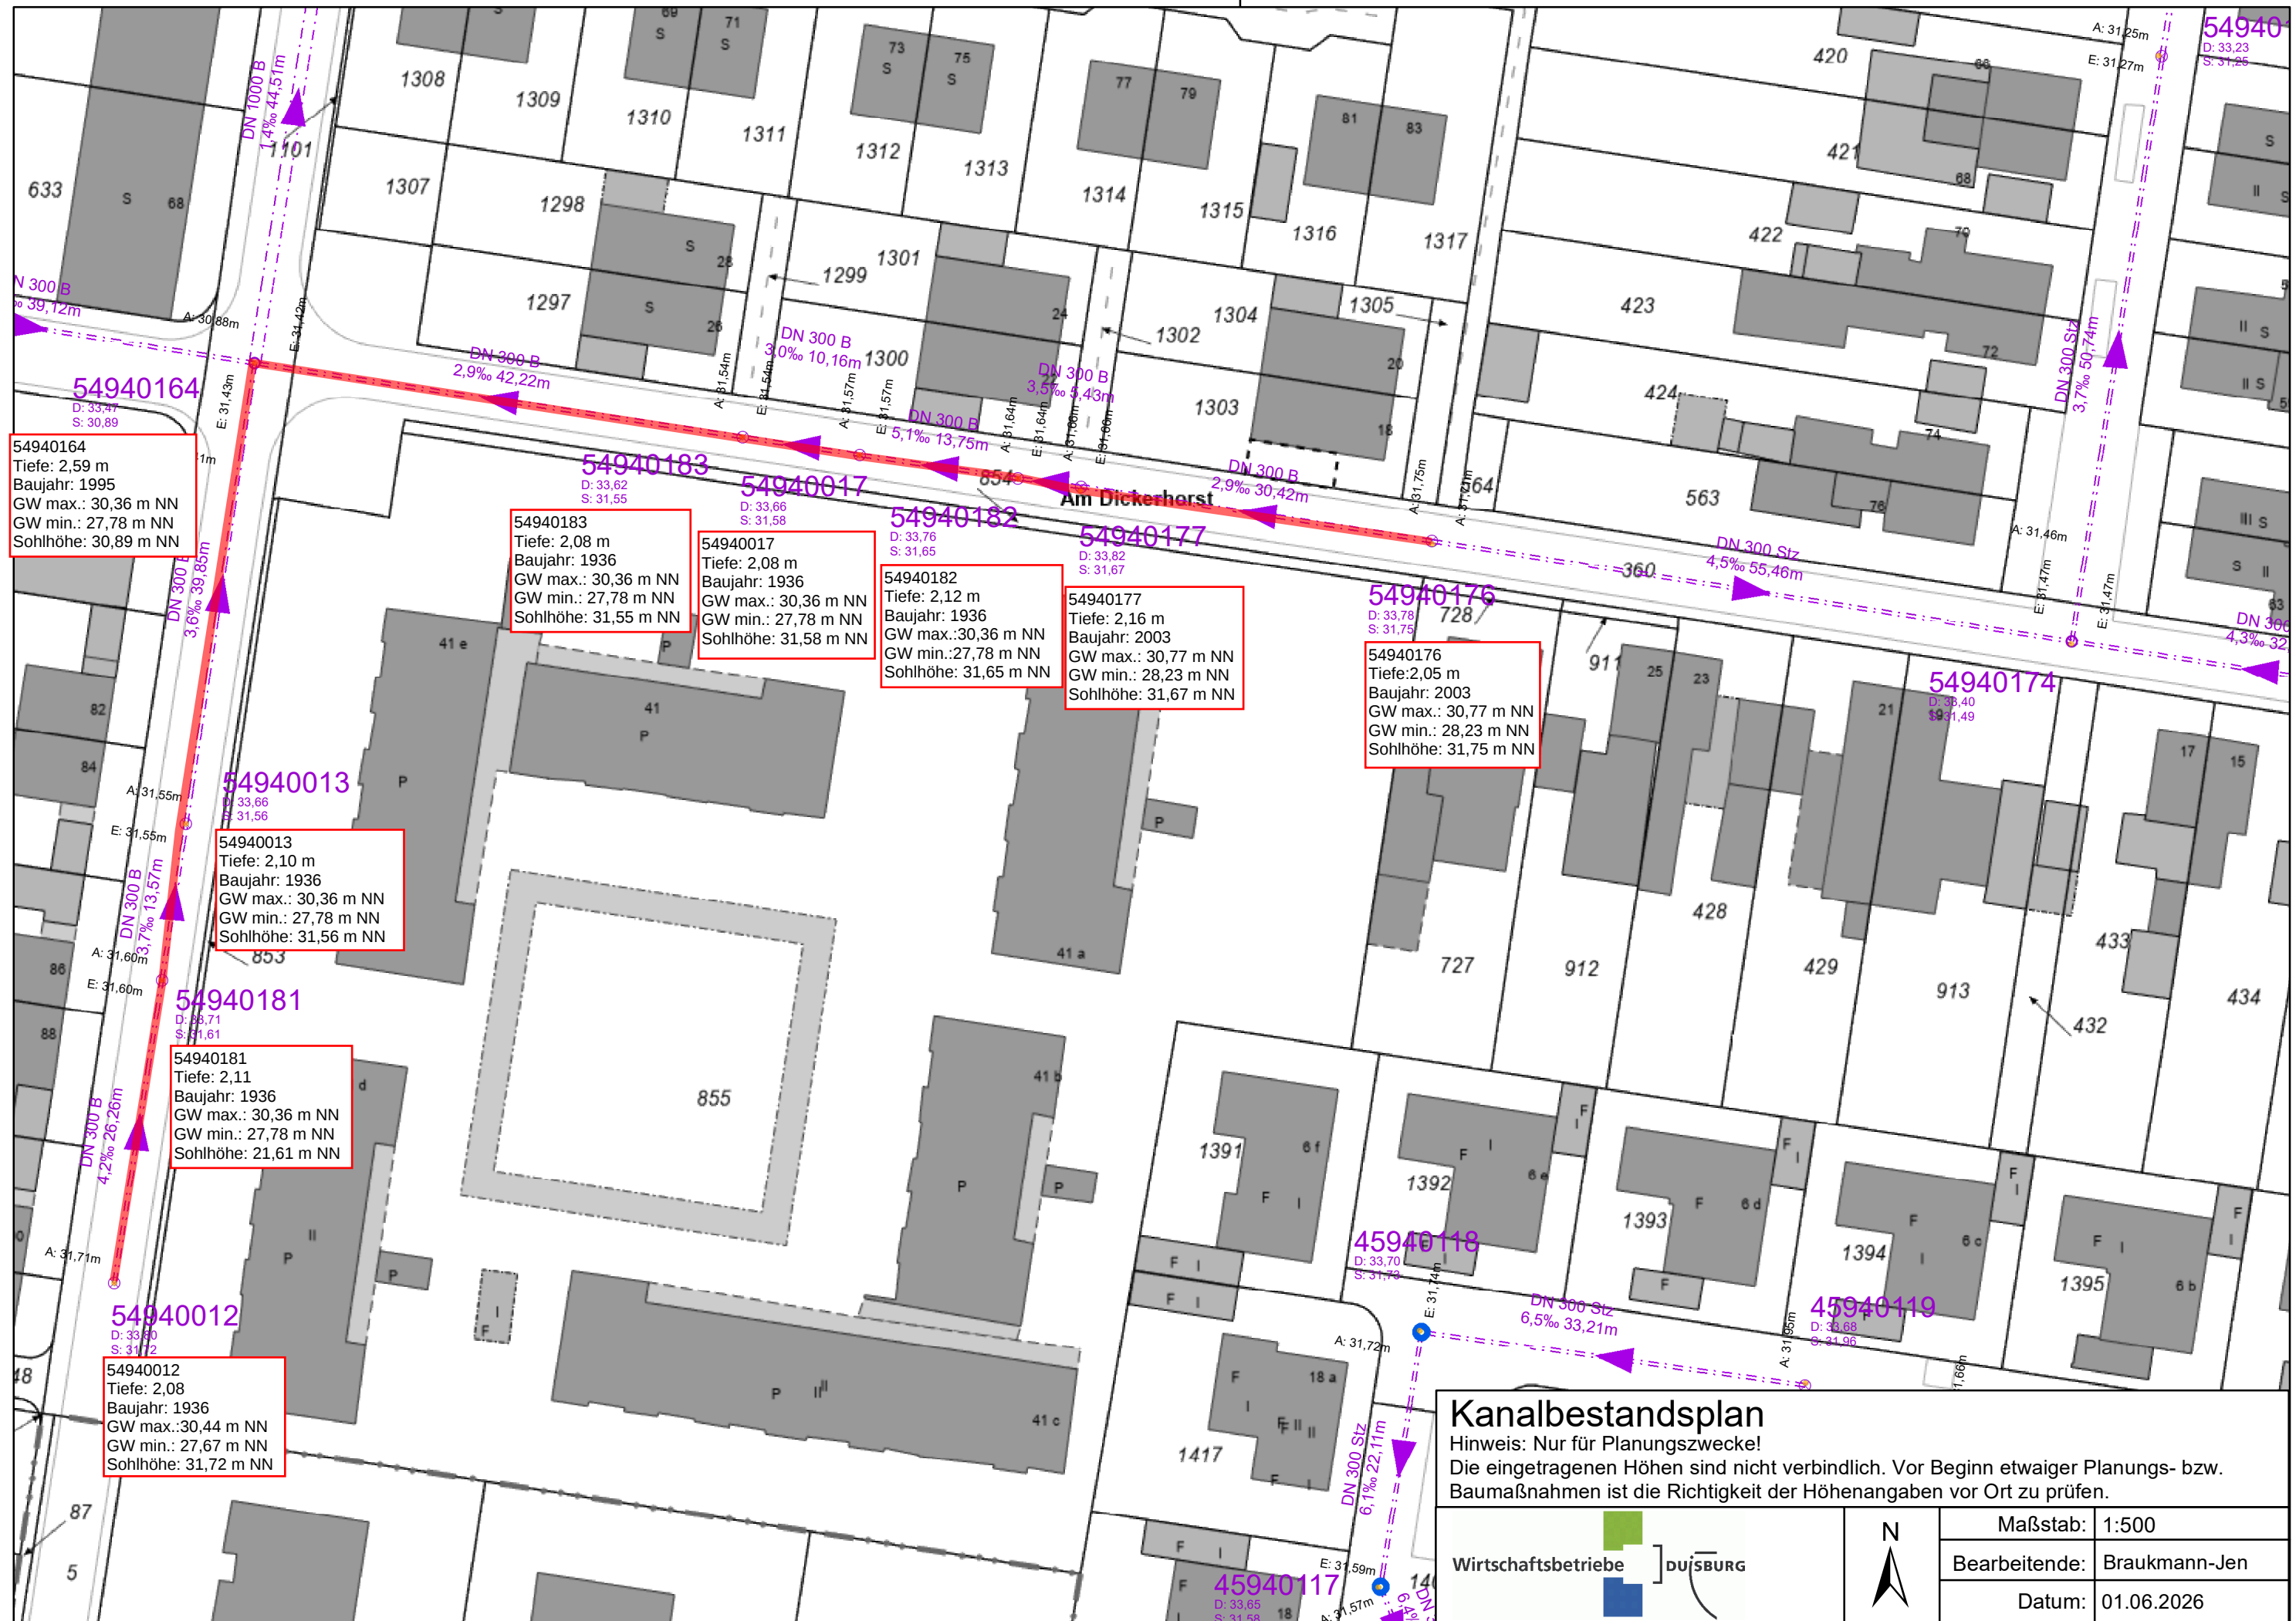

54940164
Tiefe: 2,59 m
Baujahr: 1995
GW max.: 30,36 m NN
GW min.: 27,78 m NN
Sohlhöhe: 30,89 m NN

54940183
Tiefe: 2,08 m
Baujahr: 1936
GW max.: 30,36 m NN
GW min.: 27,78 m NN
Sohlhöhe: 31,55 m NN

54940017
Tiefe: 2,08 m
Baujahr: 1936
GW max.: 30,36 m NN
GW min.: 27,78 m NN
Sohlhöhe: 31,58 m NN

54940182
Tiefe: 2,12 m
Baujahr: 1936
GW max.: 30,36 m NN
GW min.: 27,78 m NN
Sohlhöhe: 31,65 m NN

54940177
Tiefe: 2,16 m
Baujahr: 2003
GW max.: 30,77 m NN
GW min.: 28,23 m NN
Sohlhöhe: 31,67 m NN

54940176
Tiefe: 2,05 m
Baujahr: 2003
GW max.: 30,77 m NN
GW min.: 28,23 m NN
Sohlhöhe: 31,75 m NN

54940013
Tiefe: 2,10 m
Baujahr: 1936
GW max.: 30,36 m NN
GW min.: 27,78 m NN
Sohlhöhe: 31,56 m NN

54940181
Tiefe: 2,11 m
Baujahr: 1936
GW max.: 30,36 m NN
GW min.: 27,78 m NN
Sohlhöhe: 21,61 m NN

54940012
Tiefe: 2,08 m
Baujahr: 1936
GW max.: 30,44 m NN
GW min.: 27,67 m NN
Sohlhöhe: 31,72 m NN

Kanalbestandsplan

Hinweis: Nur für Planungszwecke!
Die eingetragenen Höhen sind nicht verbindlich. Vor Beginn etwaiger Planungs- bzw. Baumaßnahmen ist die Richtigkeit der Höhenangaben vor Ort zu prüfen.

Wirtschaftsbetriebe

DUISBURG

N

Maßstab:	1:500
Bearbeitende:	Braukmann-Jen
Datum:	01.06.2026

