


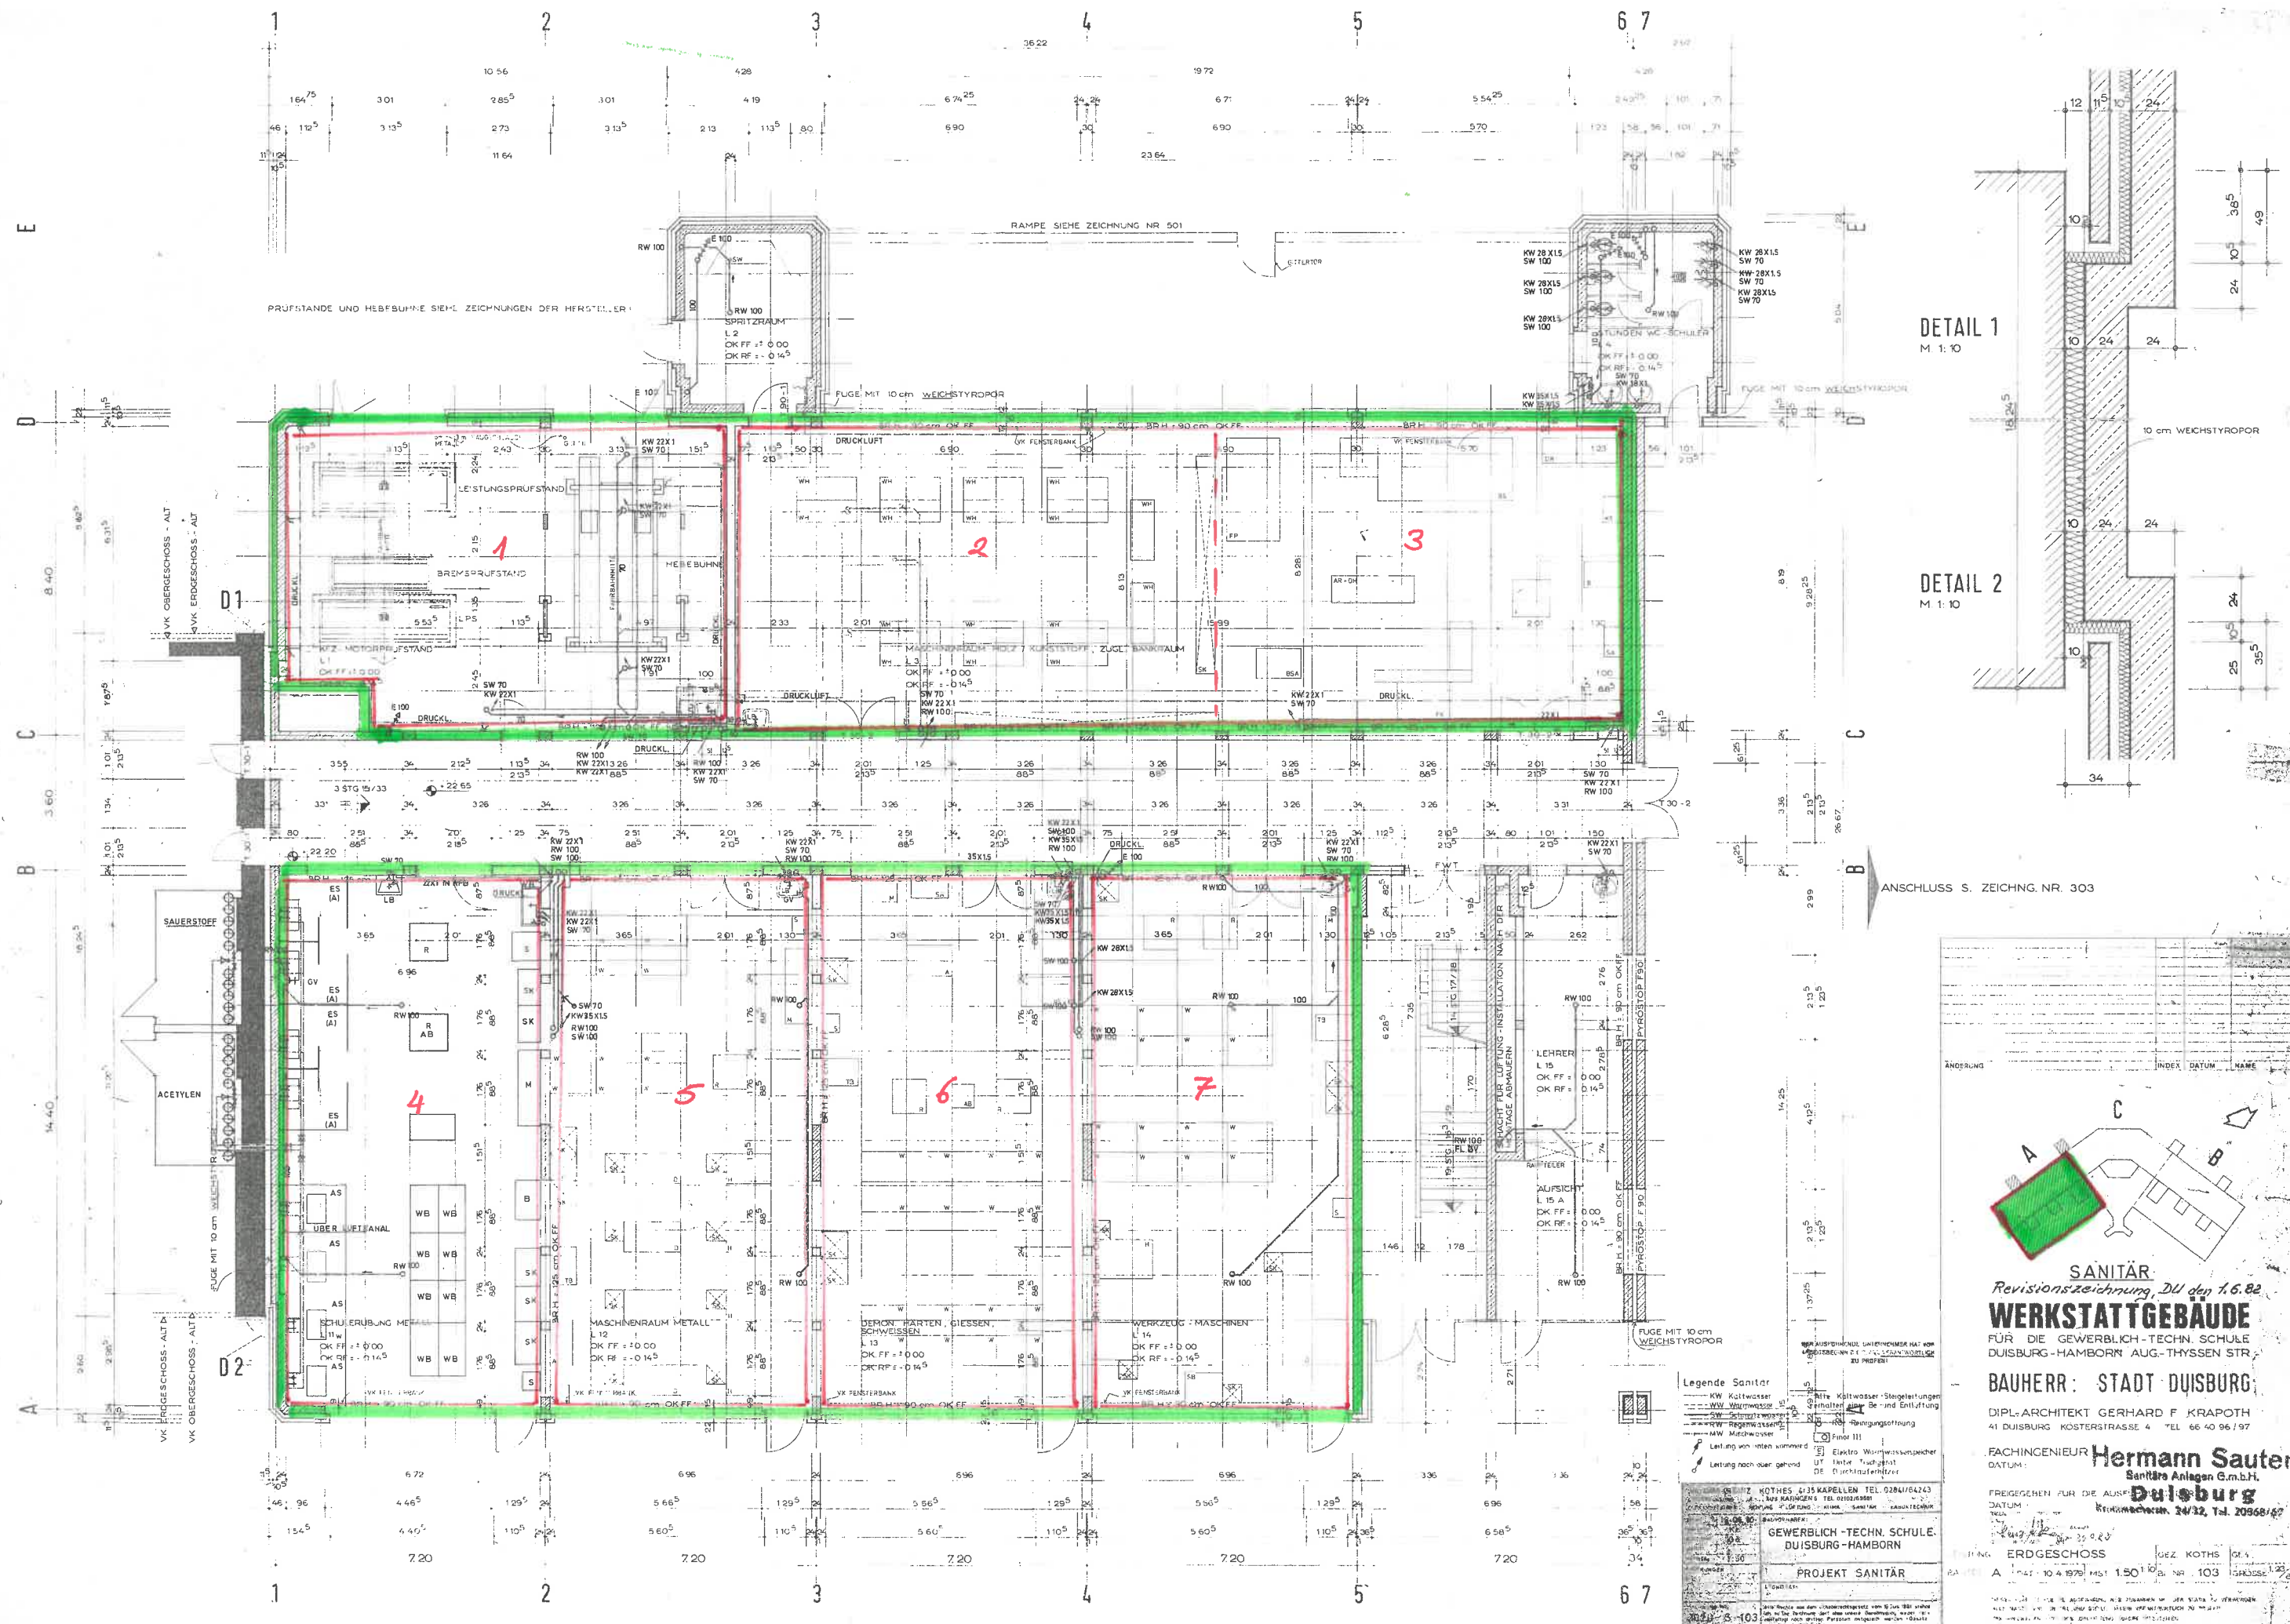


DETAIL 1
M. 1:10

DETAIL 2
M. 1: 10

ANSCHLUSS S. ZEICHNG. NR. 303

INDEX	DATE	NAME

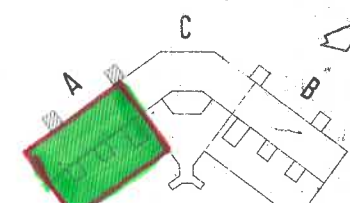

SANITÄR
 Revisionszeichnung, Du den 1.6.82
WERKSTATTGEBÄUDE
 FÜR DIE GEWERBLICH-TECHN. SCHULE
 DUISBURG-HAMBORN AUG.-THYSSEN STR.

BAUHERR: STADT DUISBURG

DIPL.-ARCHITEKT GERHARD F. KRAPOTH
41 DUISBURG KÖSTERSTRASSE 4 TEL. 66 40 96 / 97

FACHINGENIEUR Hermann Saut

Sanitäre Anlagen G.m.b.H.
Duisburg


ERDGESCHOSS GEZ. KOTHS GEZ.

[illegible]

