


Erdgeschoß

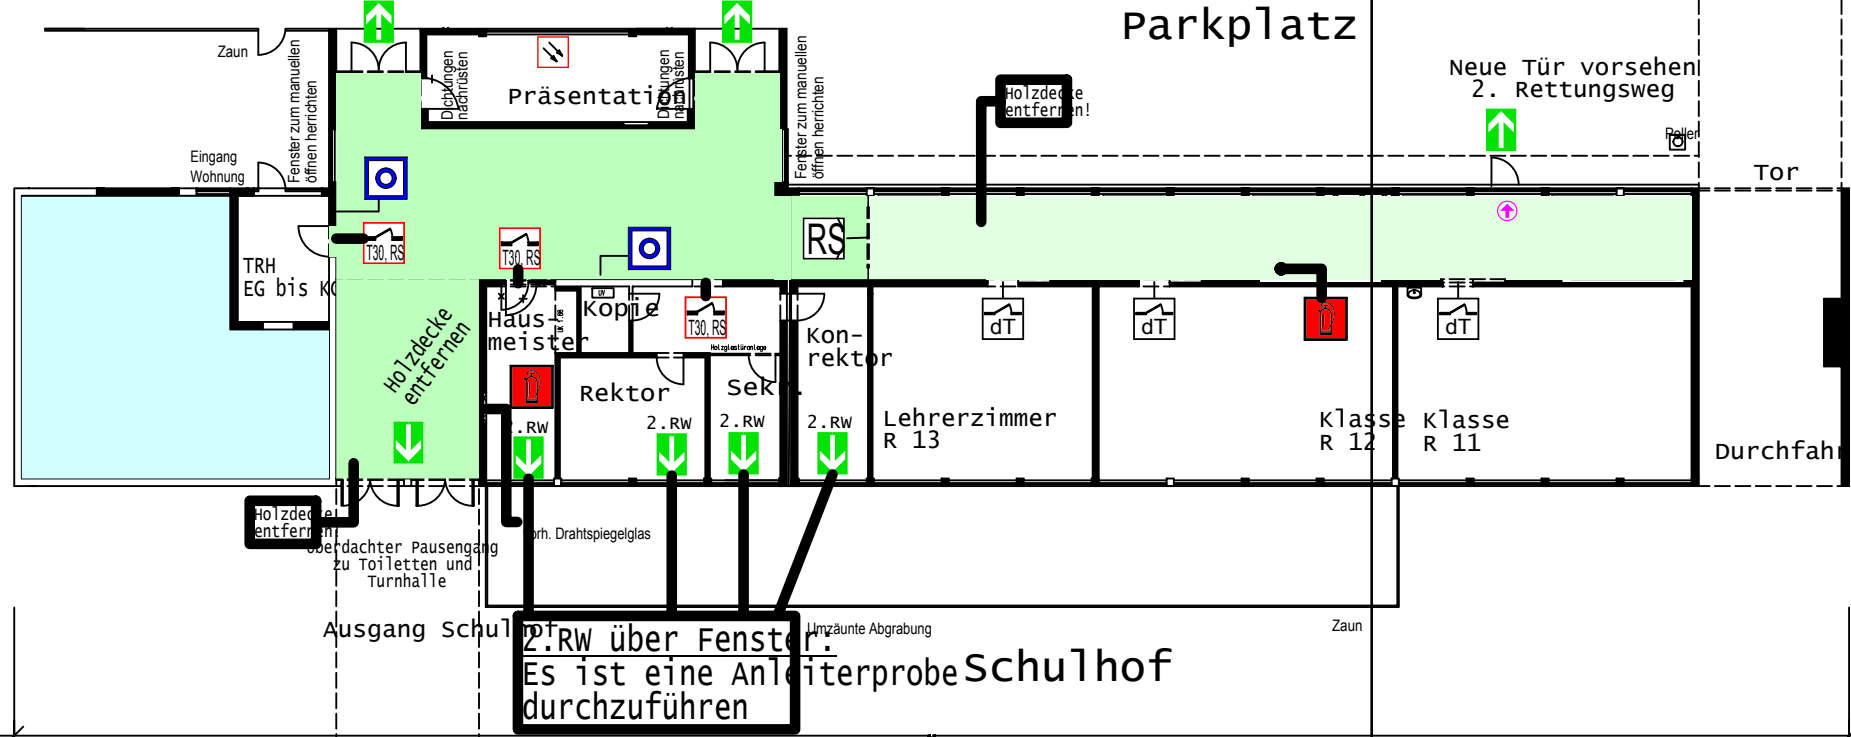

- ← Fluchtweg
- ⊙ Auslösevorrichtung Hausalarm
- ☒ Rauchabzugsanlage
- ⊗ Bedienstelle für Rauchabzugsanlage
- ⬆ T30, RS Brandschutztür T30, RS Neu / Austausch
- ⬆ RS Rauchschutztür RS Neu / Austausch
- ⬆ dT dichtschießende Tür Neu / Austausch
- ☒ Rauchschutzmelder auf ELA
- ☒ Feuerlöscher
- ☒ Wand F90 verschließen
- ⬆ abgeschlossene Nutzungseinheit
- ☒ Haustechnikraum
- ☒ Treppenraum
- ☒ Flur
- ⬆ Tür mit Panikschloss und Richtungsangabe (sofern aus organisatorischen Gründen erforderlich)
- ☒ Drahtglaseinsätze

Legende Bestand

- ⬆ T30, RS Brandschutztür T30, RS
- ⬆ dT dichtschießende Tür
- ⬆ RS Rauchschutztür RS
- ⬆ dTS dicht- und selbstschließende Tür

Übersichtsplan Grundriss Erdgeschoss			Projekt: sos Hoher Weg 15-17 47137 Duisburg	
bearb.:	Name Heinz	Datum 30.04.07	Dipl.-Ing W. Thielen TUSMANNSTR. 61 40477-DUISBURG TEL. 0211/9488-0 FAX. 0211/9488111	
M. 1:250				
			Bearbeitungsphase:	