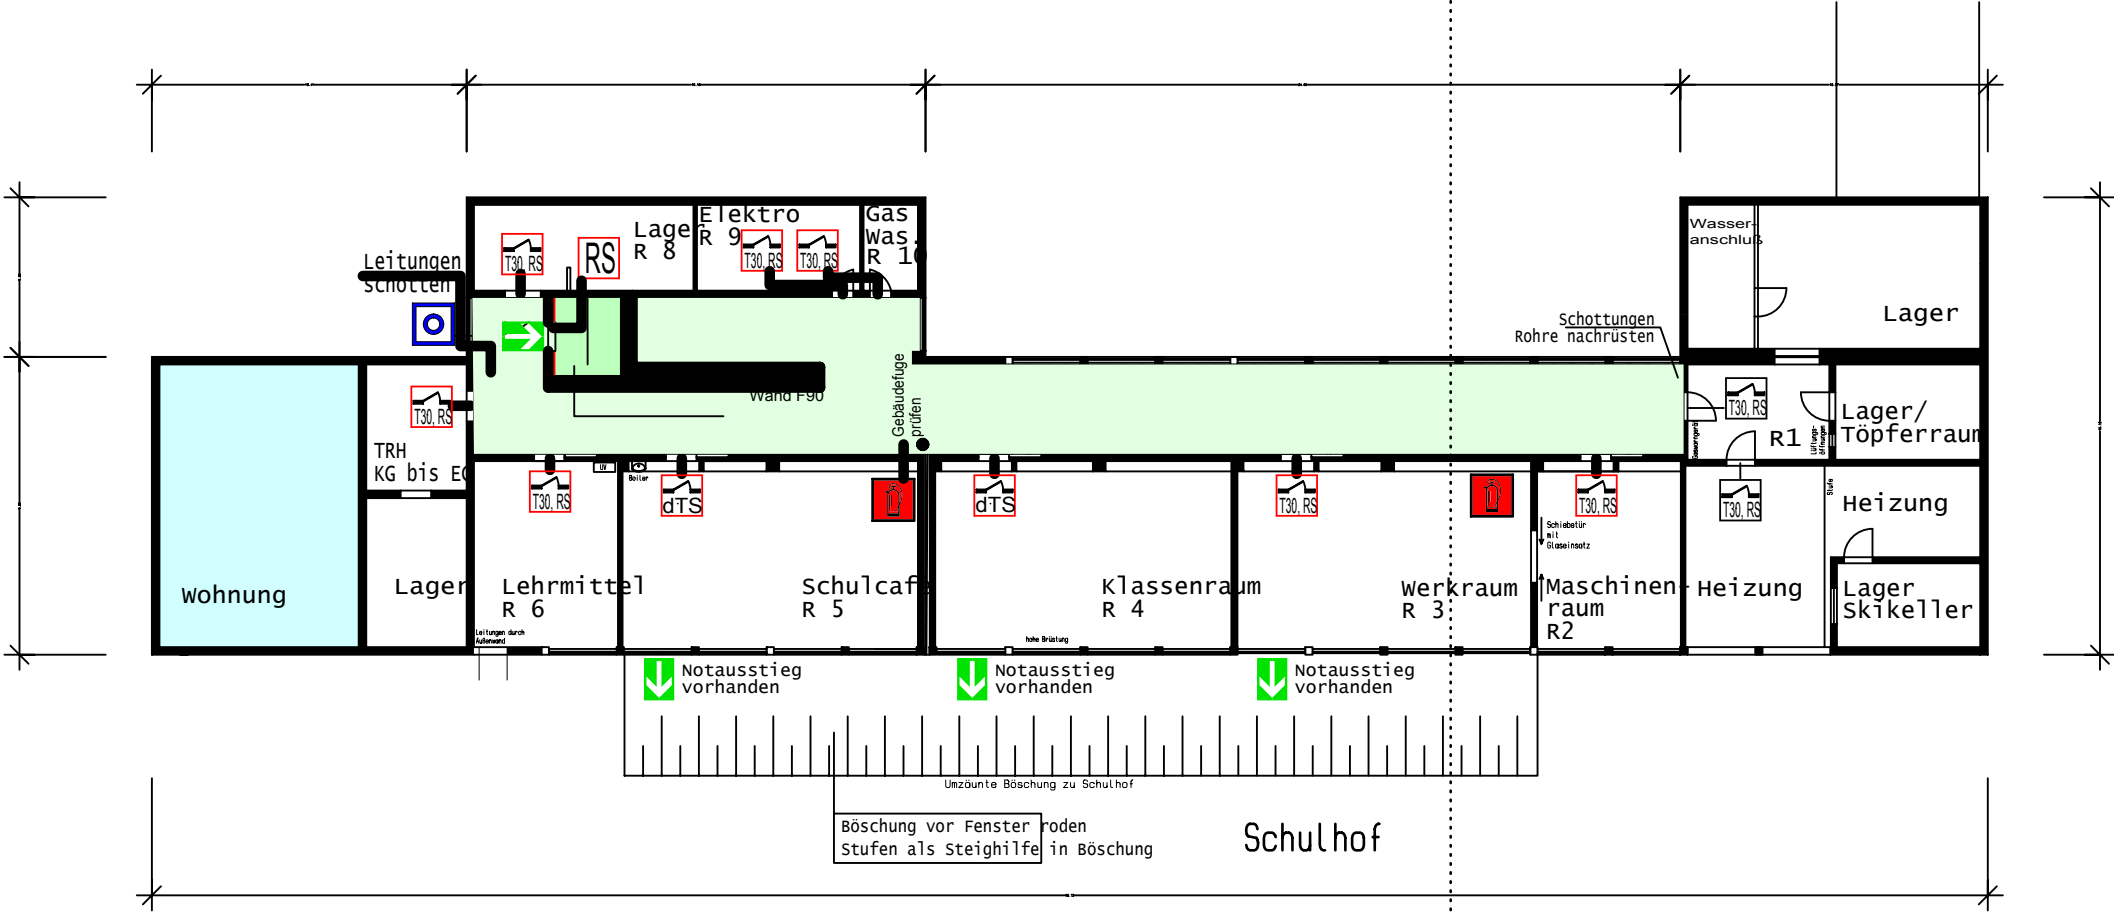










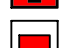
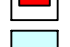
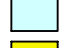

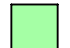








# Kellergeschoß



 dicht- und selbstschließende Vollholztür  
mind. d=4 cm starkes Türblatt

- Legende**
-  Fluchtweg
  -  Auslösevorrichtung Hausalarm
  -  Rauchabzugsanlage
  -  Bedienstelle für Rauchabzugsanlage
  -  Brandschutztür T30, RS Neu / Austausch
  -  Rauchschutztür RS Neu / Austausch
  -  dichtschießende Tür Neu / Austausch
  -  Feuerlöscher
  -  Wand F90 verschließen
  -  abgeschlossene Nutzungseinheit
  -  Haustechnikraum
  -  Treppenraum
  -  Flur
  -  Tür mit Panikschloss und Richtungsangabe (sofern aus organisatorischen Gründen erforderlich)
  -  Drahtglaseinsätze

- Legende Bestand**
-  Brandschutztür T30, RS
  -  dichtschießende Tür
  -  Rauchschutztür RS
  -  dicht- und selbstschließende Tür

Übersichtsplan Grundriss Kellergeschoß			Projekt: sos Hoher Weg 15-17 47137 Duisburg	
bearb.:	Name Heinz	Datum 30.04.07	 Dipl.-Ing. W. Thielen TUSSEMANSTR. 61 40477-DUISBURG TEL. 0211/9488-0 FAX. 0211/9488111	Bearbeitungsphase:
M. 1:250				