




• ERDGESCHOSS •

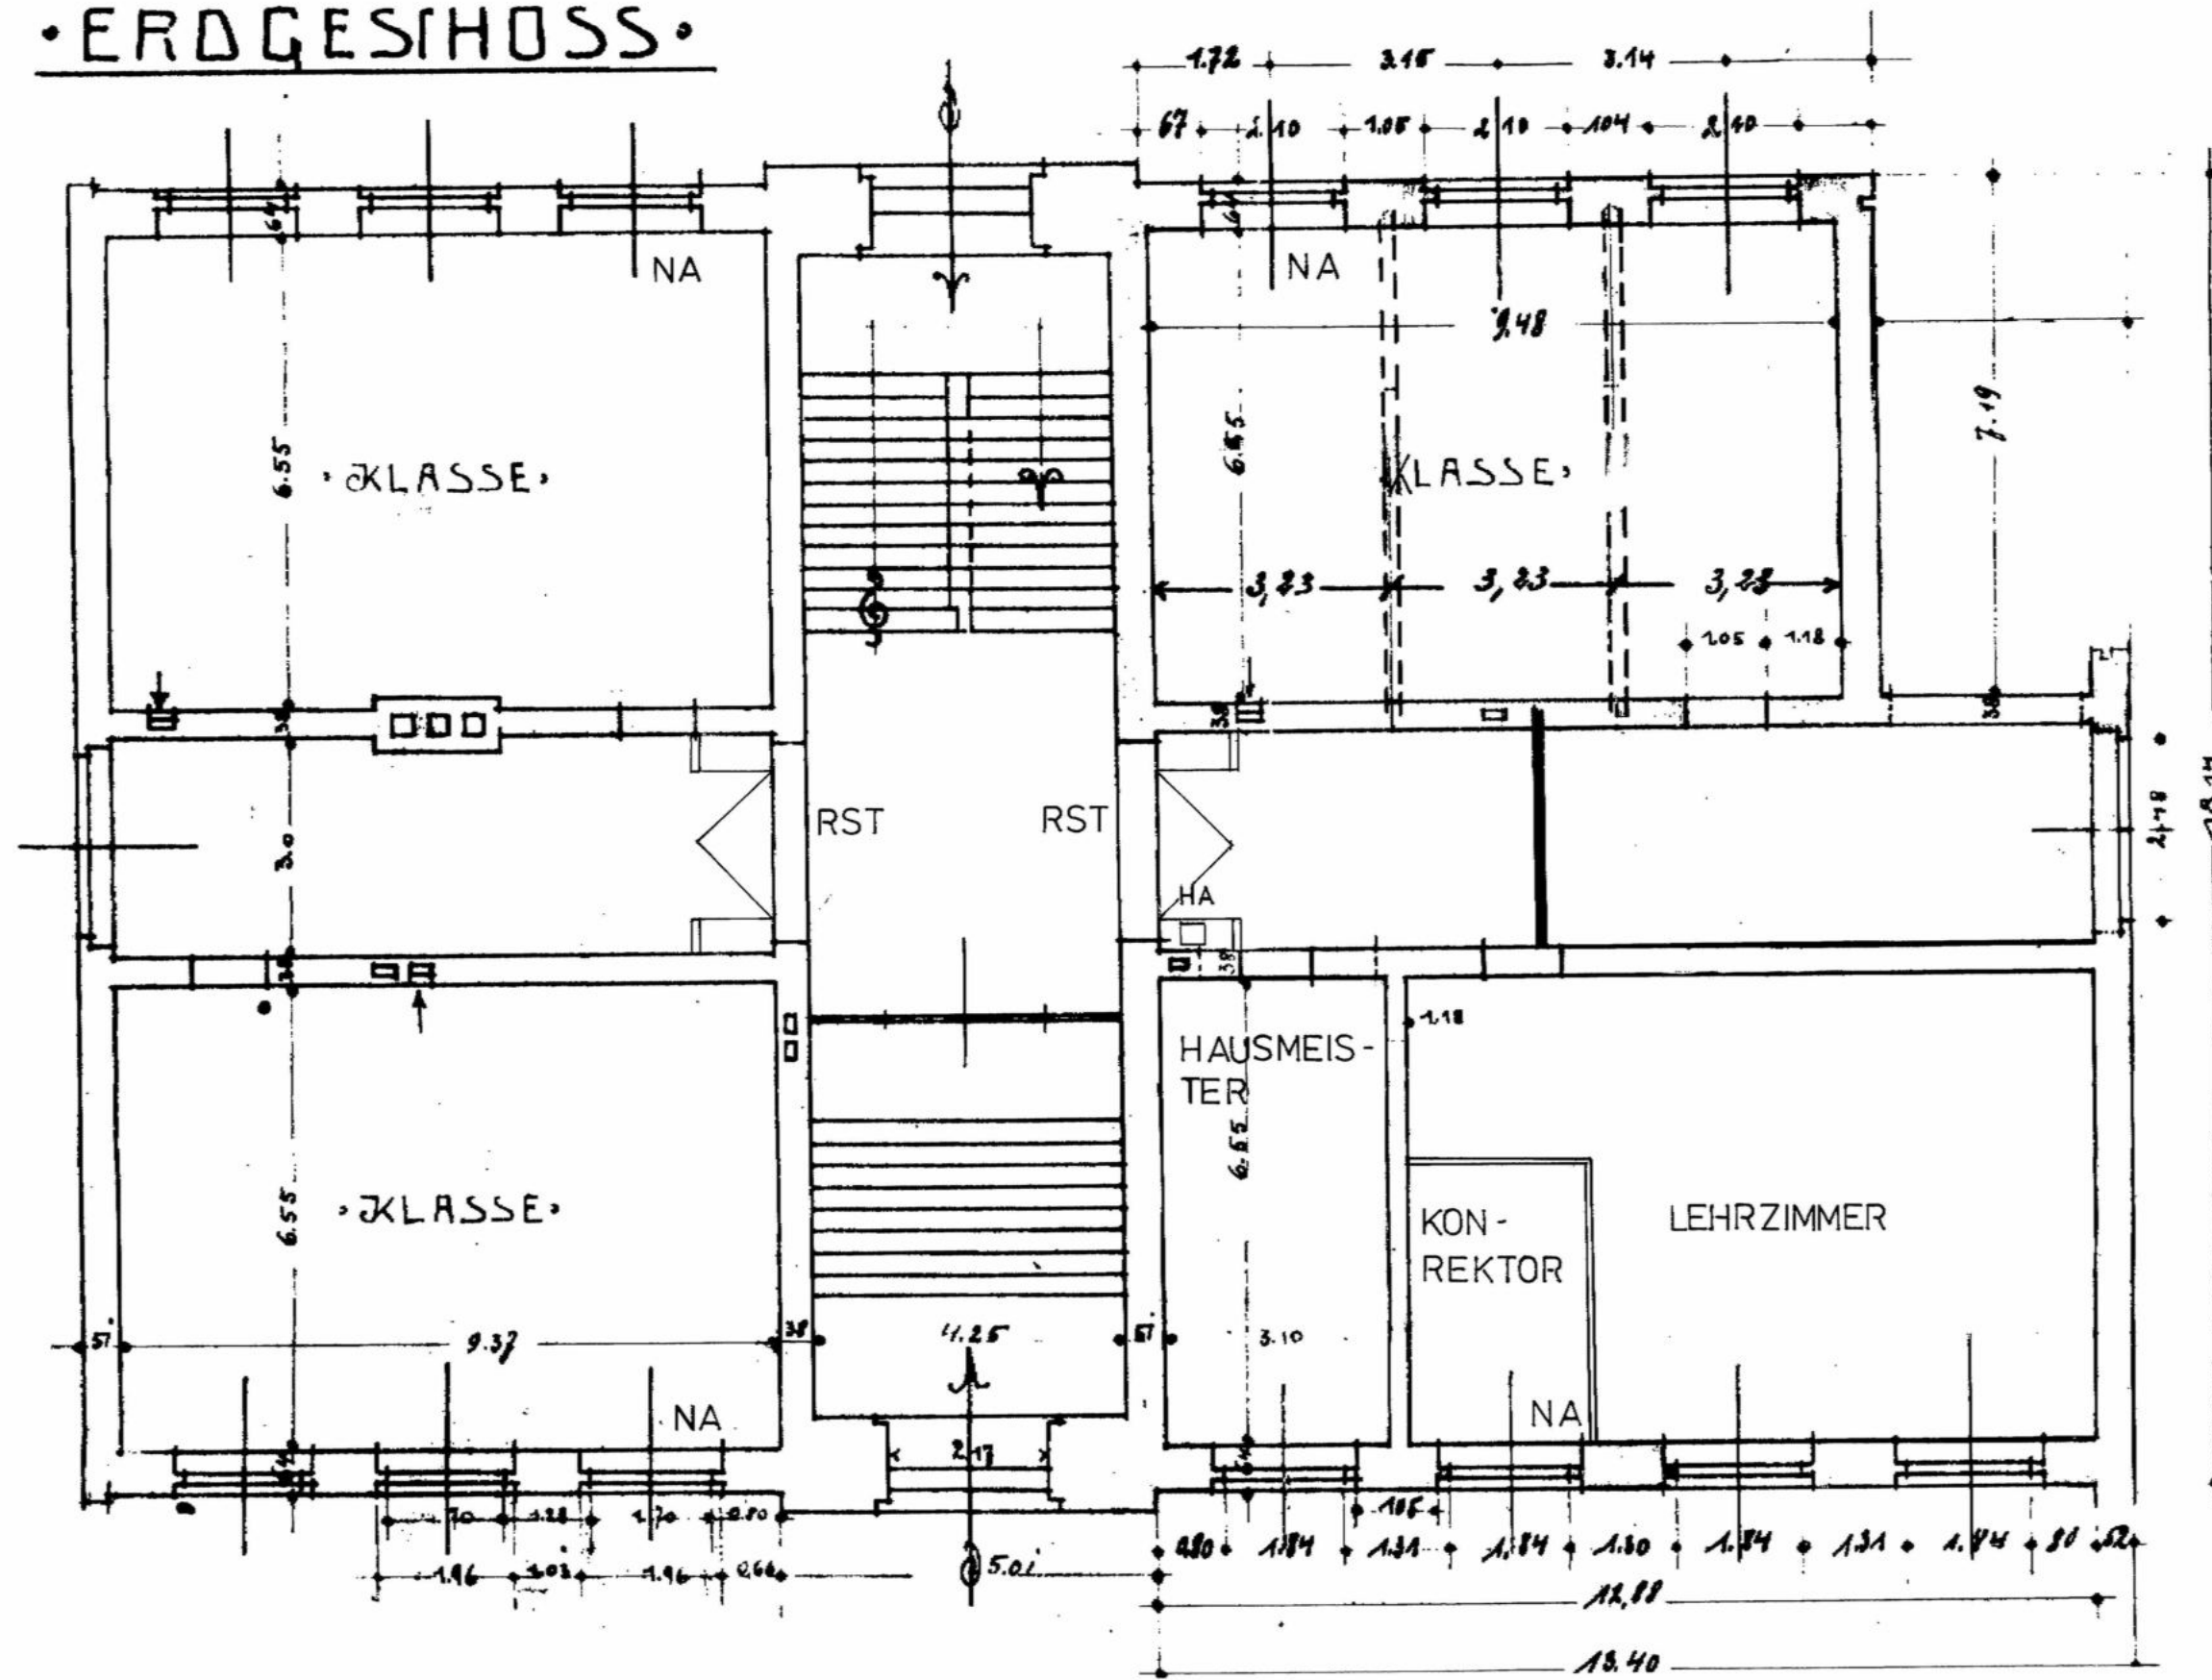


• I. u. II. OBERGESCHOSS •

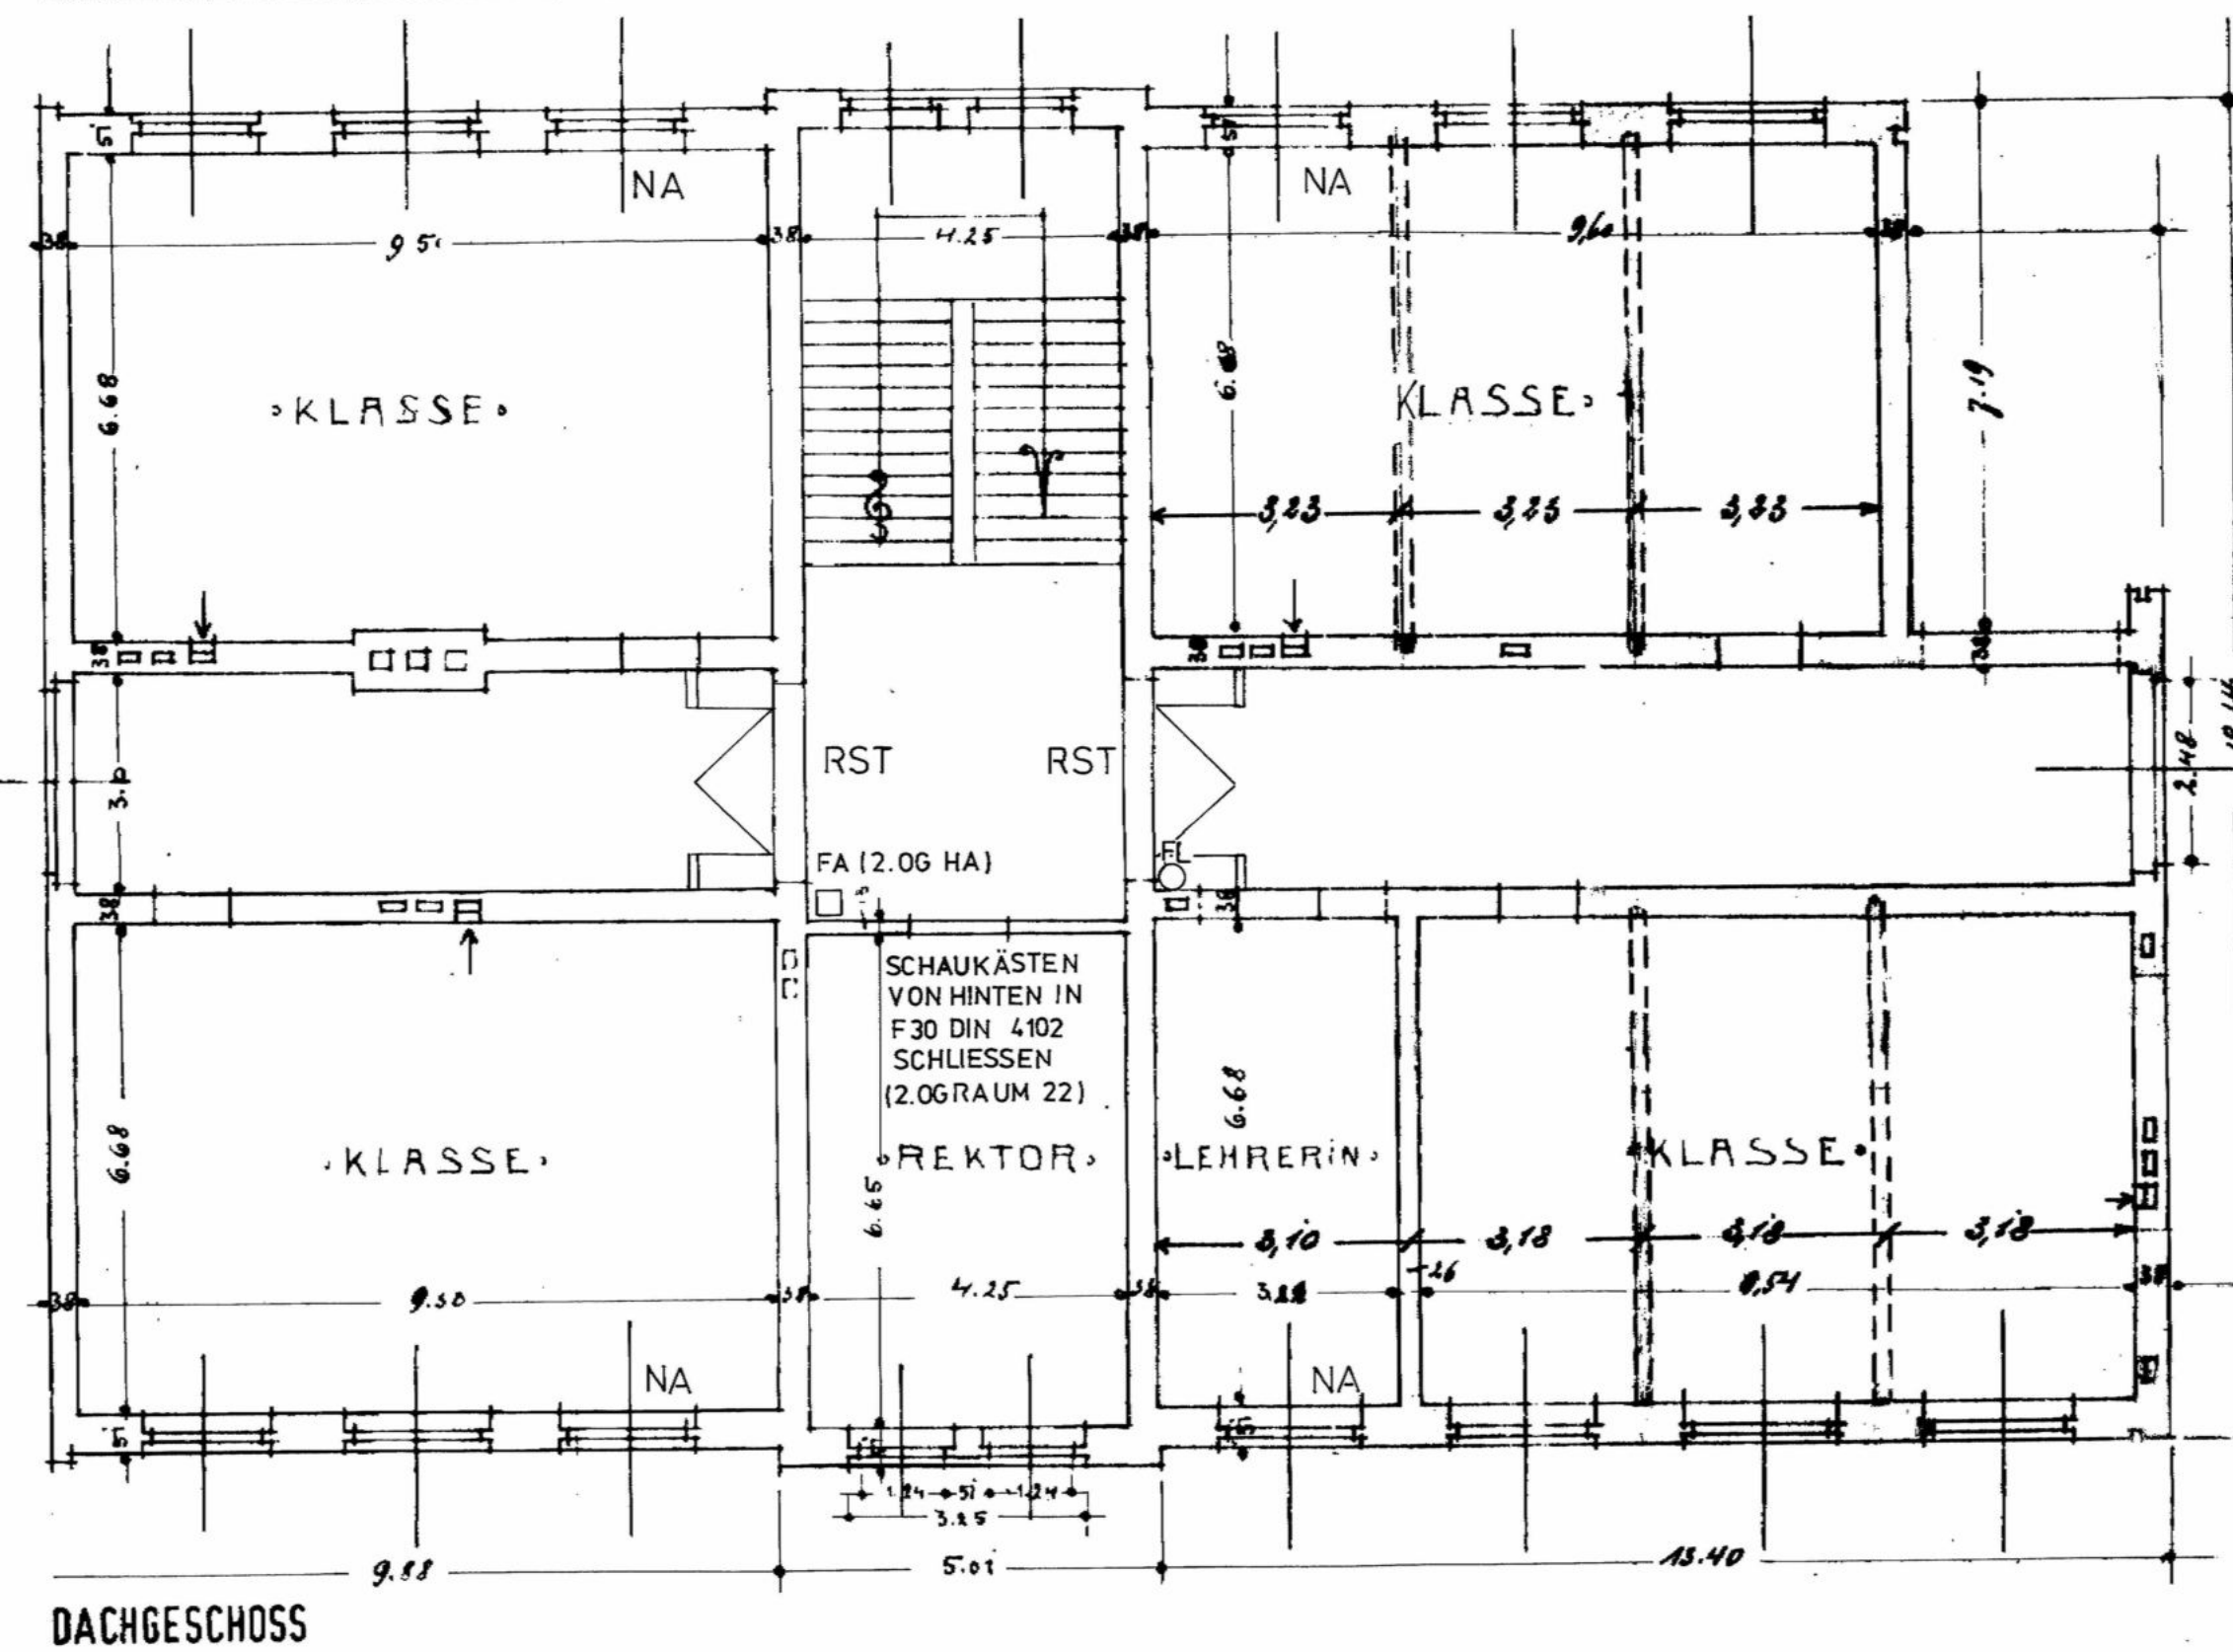

• KELLERGEESCHOSS •

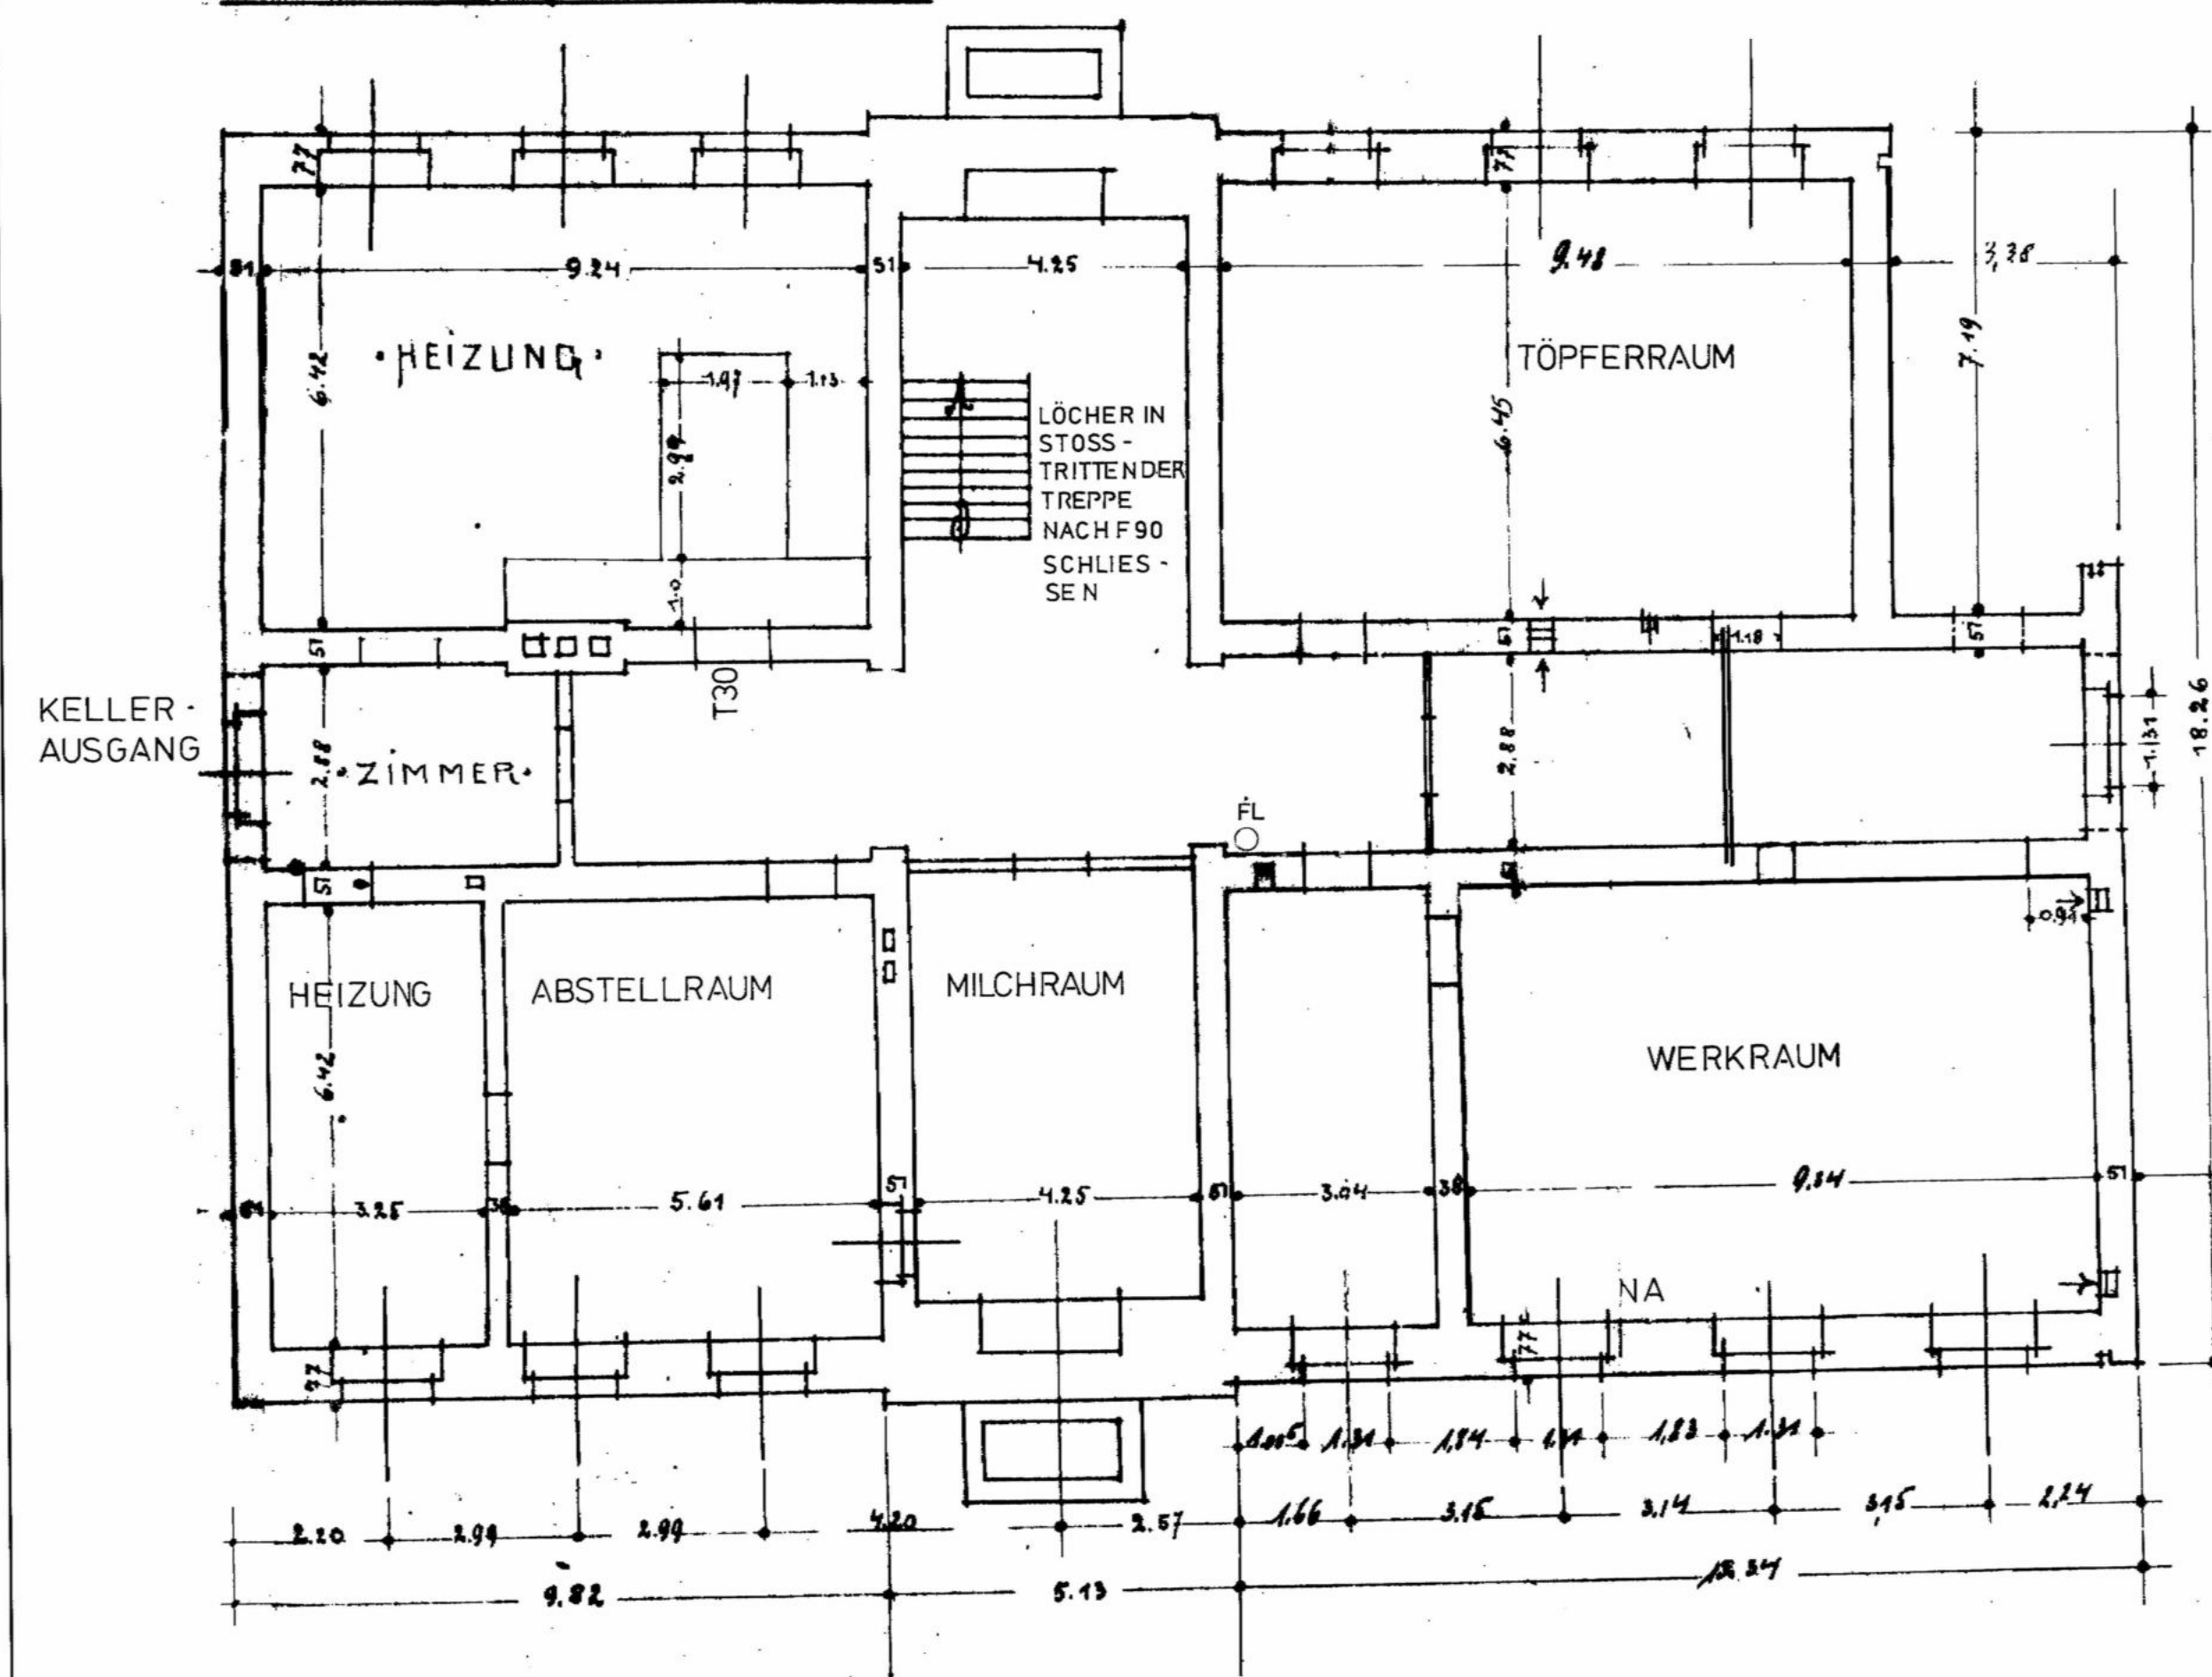

DACHGESCHOSS

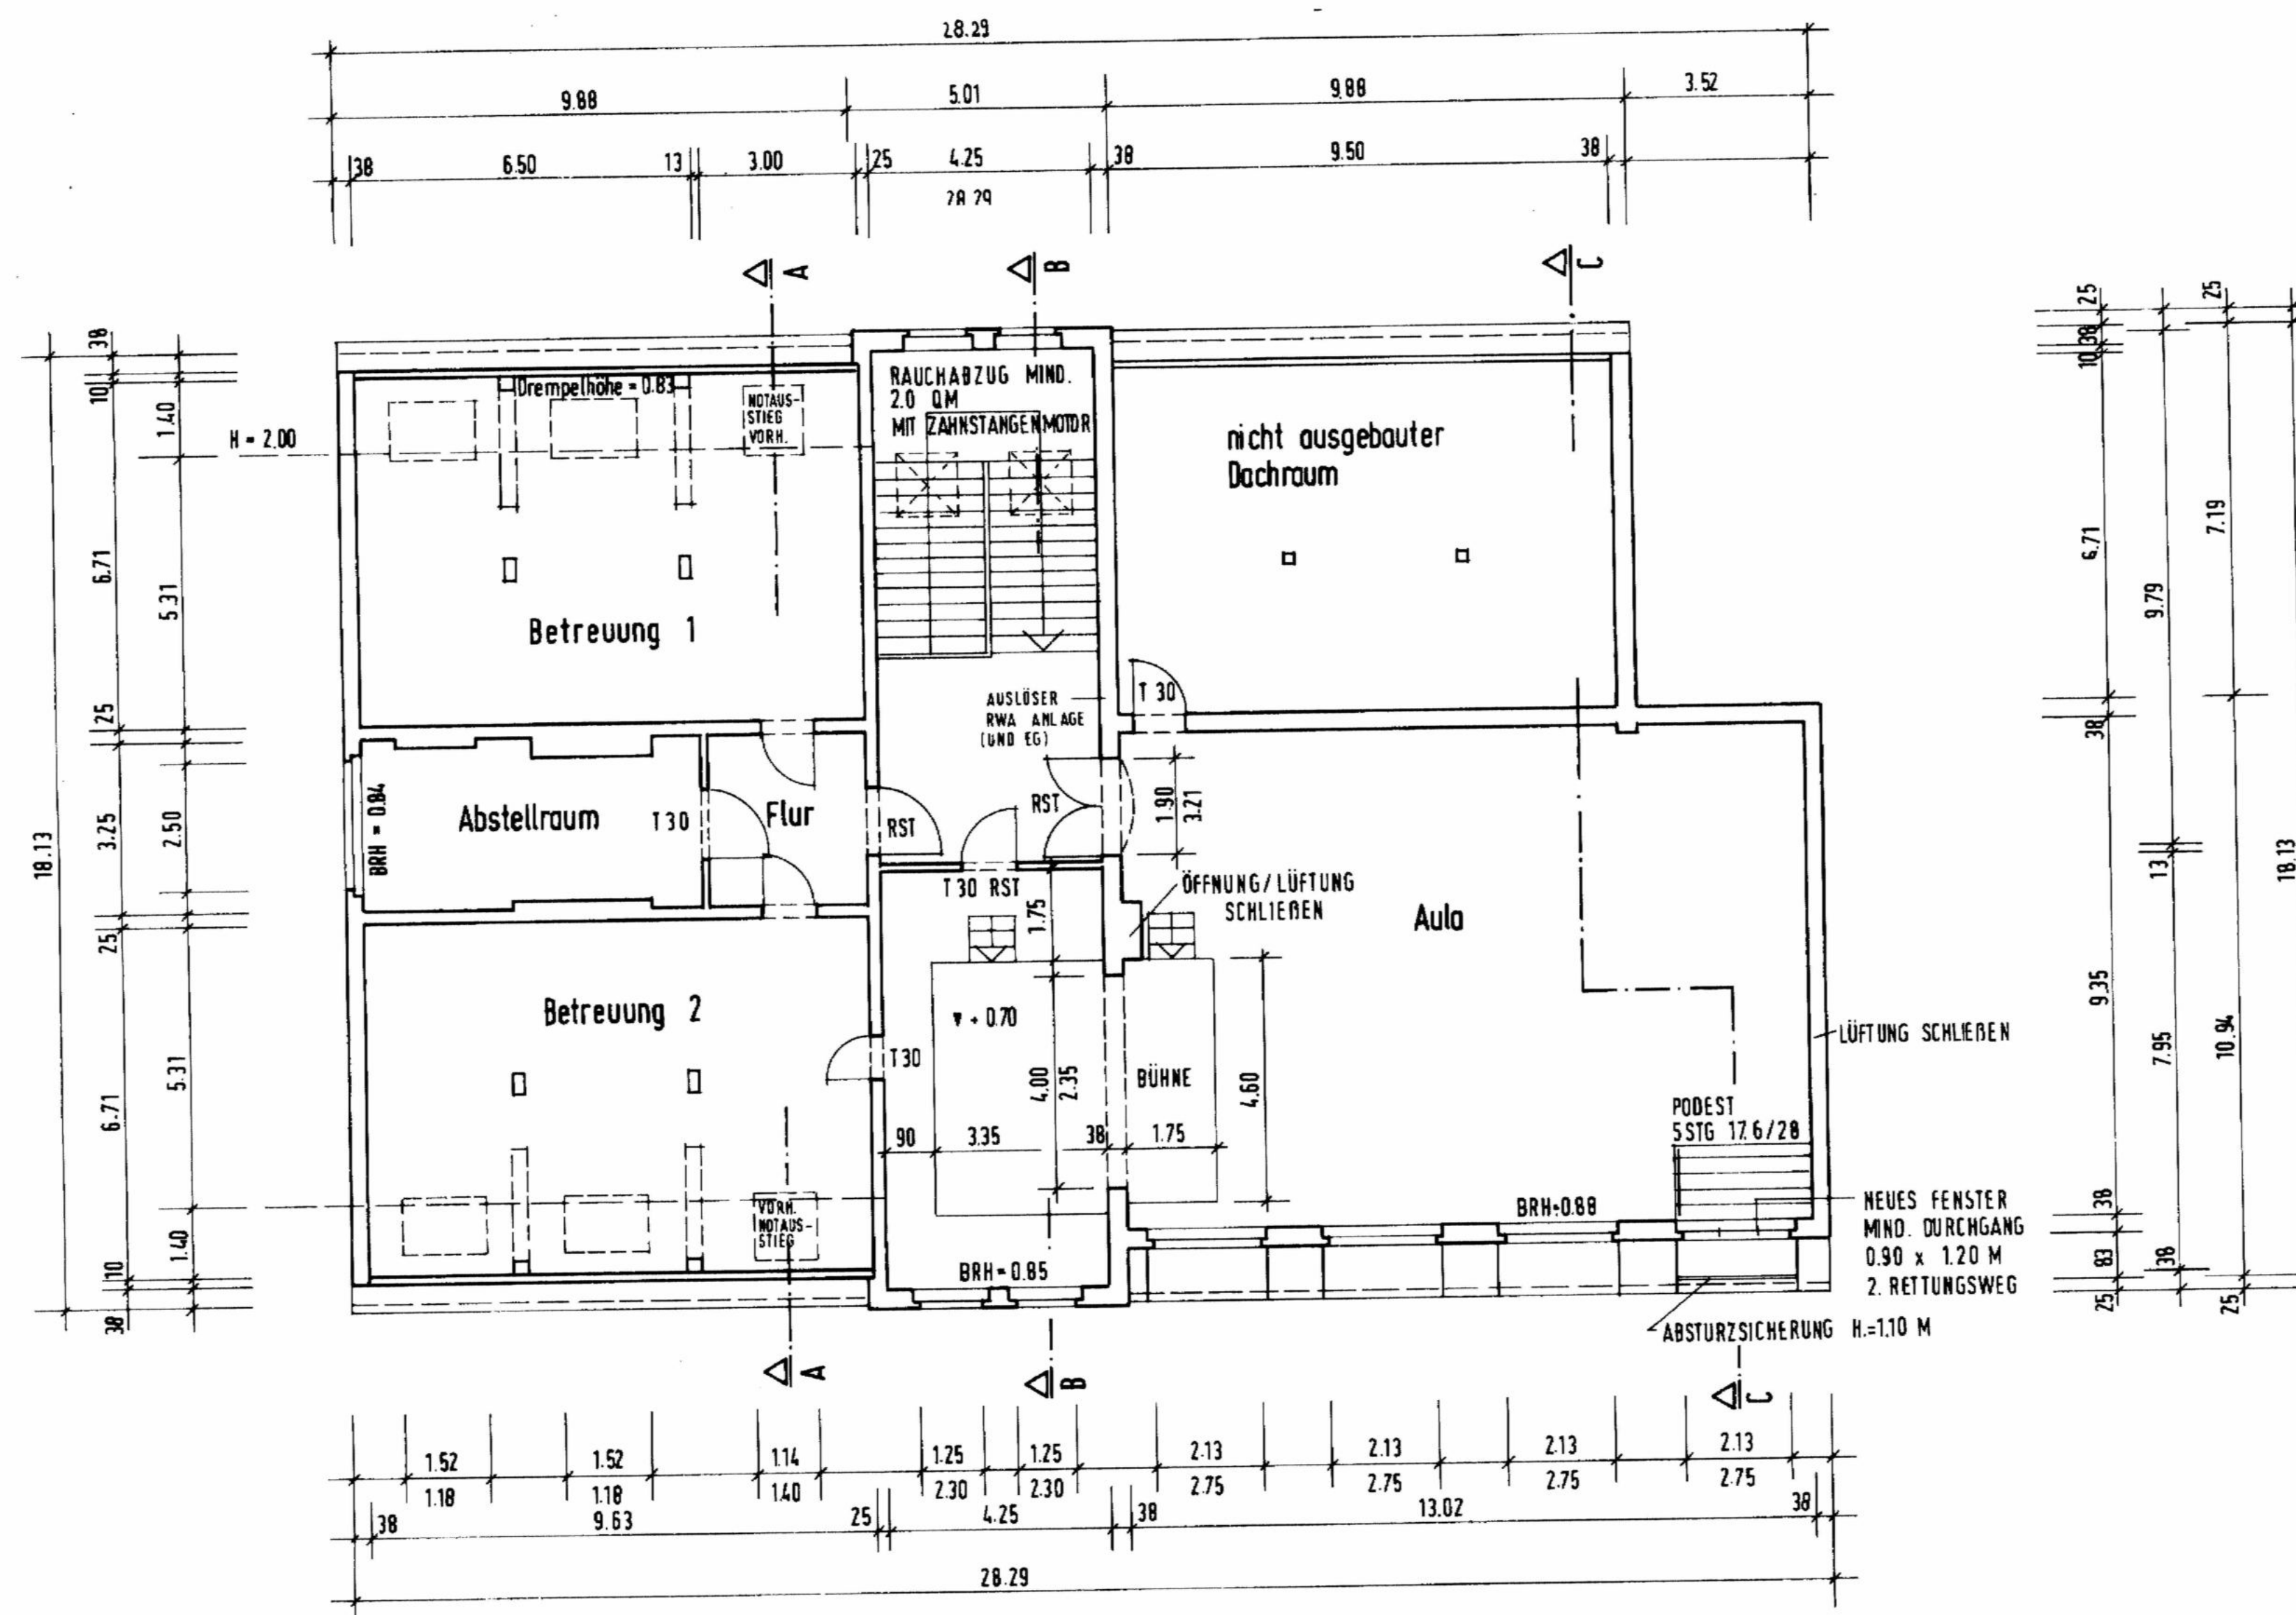

47622



STADT DUISBURG HOCHBAUAMT 65-11 FRIEDRICH-WILHELM-STR. 98 47049 DUISBURG TEL. 0203/283- FAX. 0203/283-4729	
PROJEKT KGS NOMBACHER STR. 74 DUISBURG-MEIDERICH	PROJEKT NR.: 1:100
BAUTEIL/FLÄHNHALT GRUNDRISS	BLATT NR.: INDEX DATUM: GEZ. GEPR.