







Kanalbestandsplan

Hinweis: Nur für Planungszwecke!

Die eingetragenen Höhen sind nicht verbindlich. Vor Beginn etwaiger Planungs- bzw. Baumaßnahmen ist die Richtigkeit der Höhenangaben vor Ort zu prüfen.

Wirtschaftsbetriebe DUISBURG





Maßstab: 1:750

Bearbeitende: Kueplue-Phi

Datum: 22.05.2026



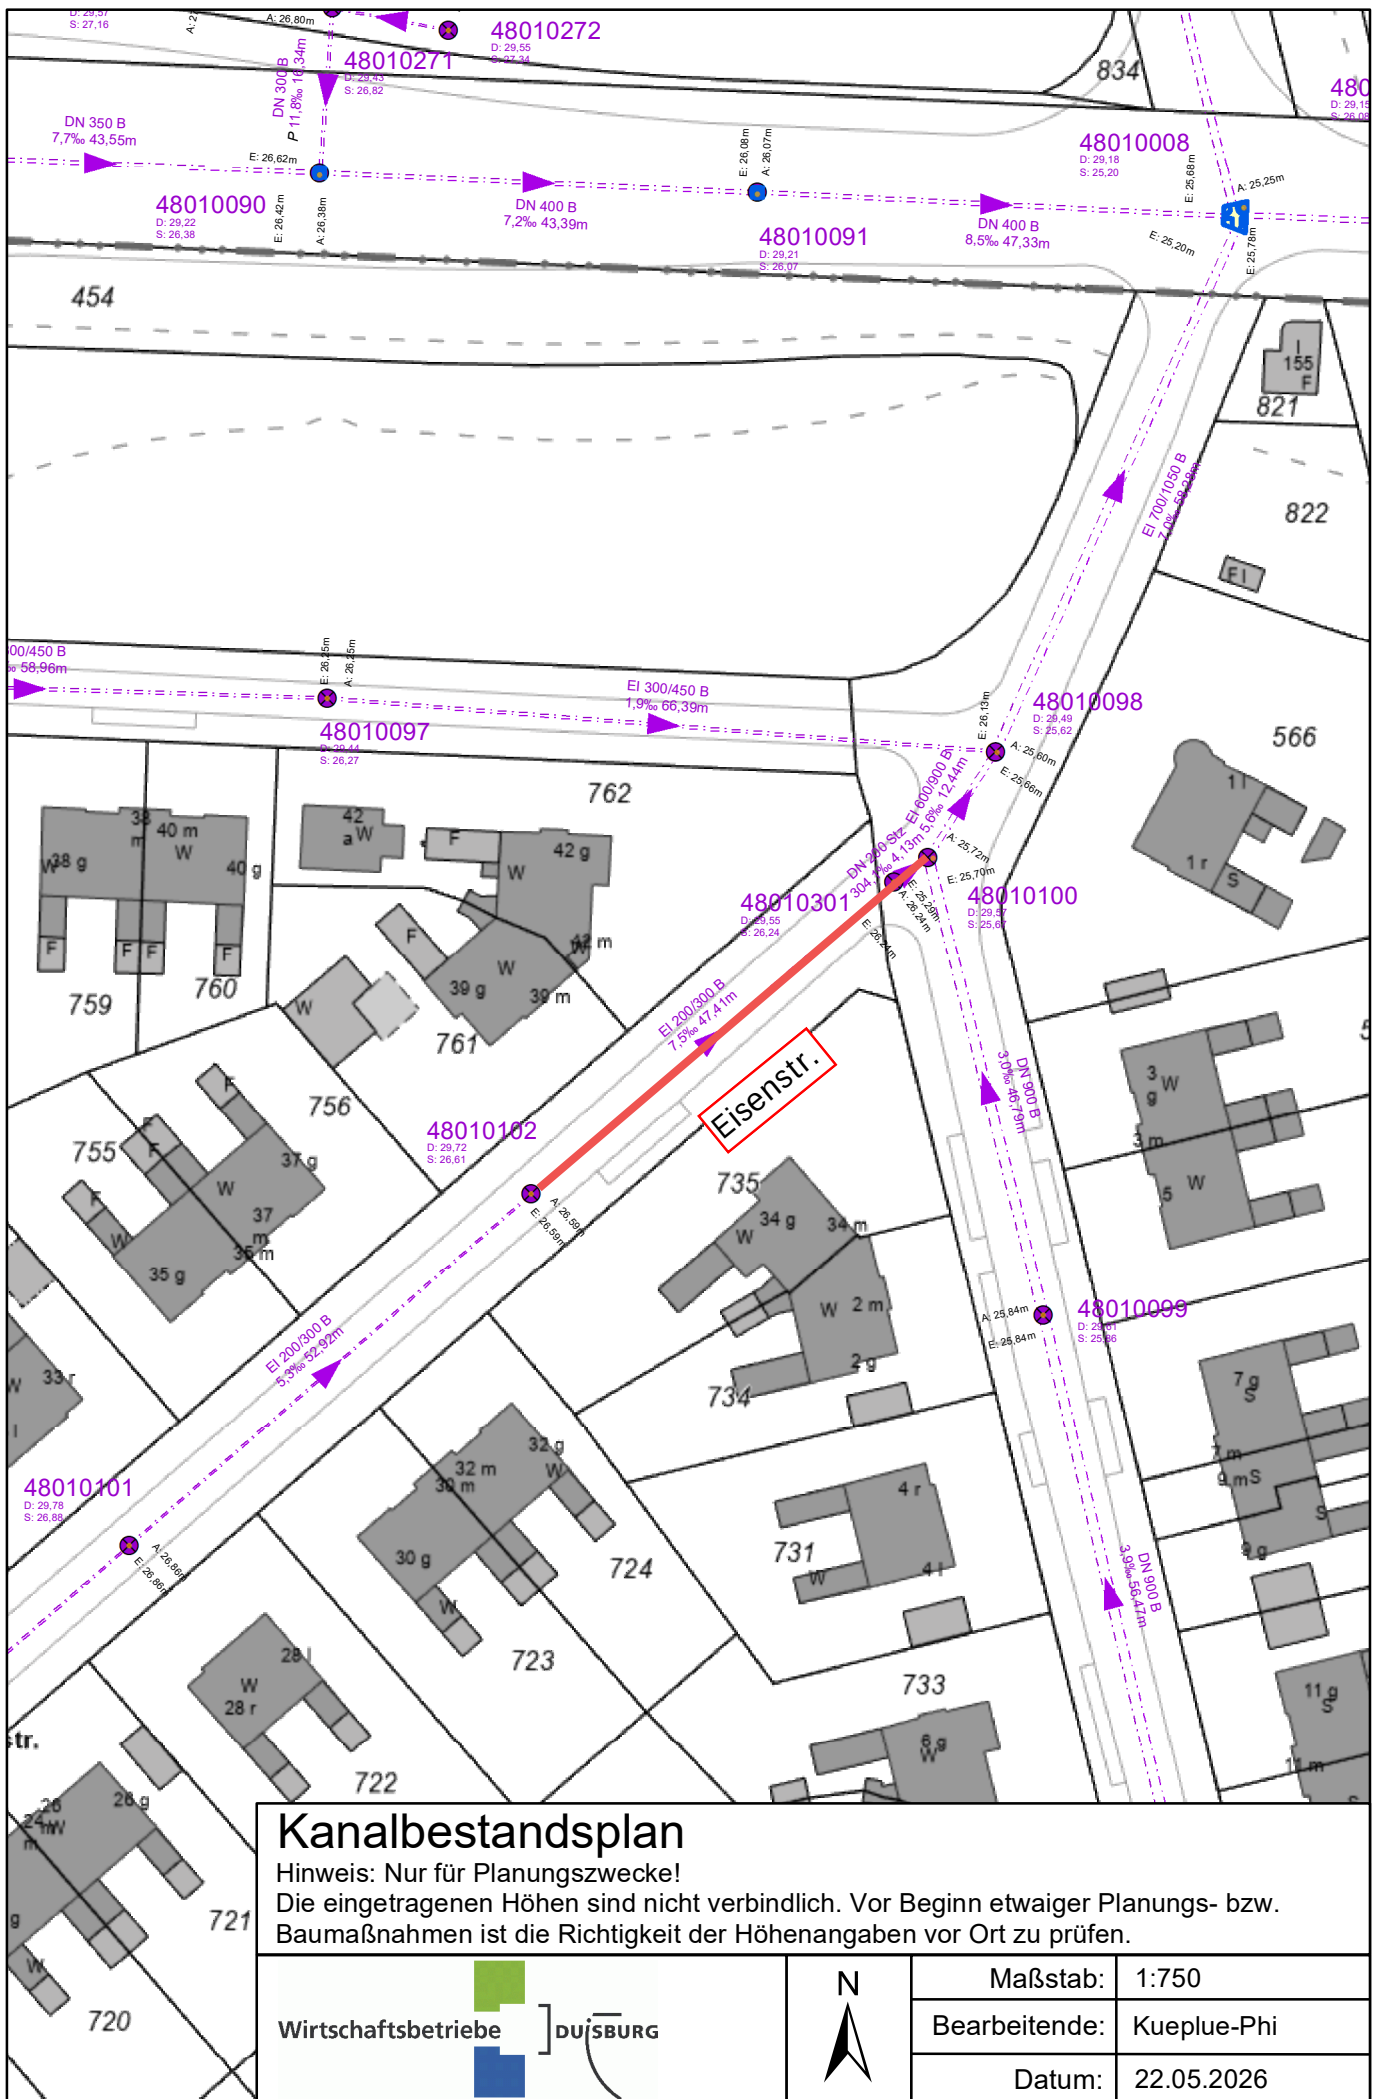

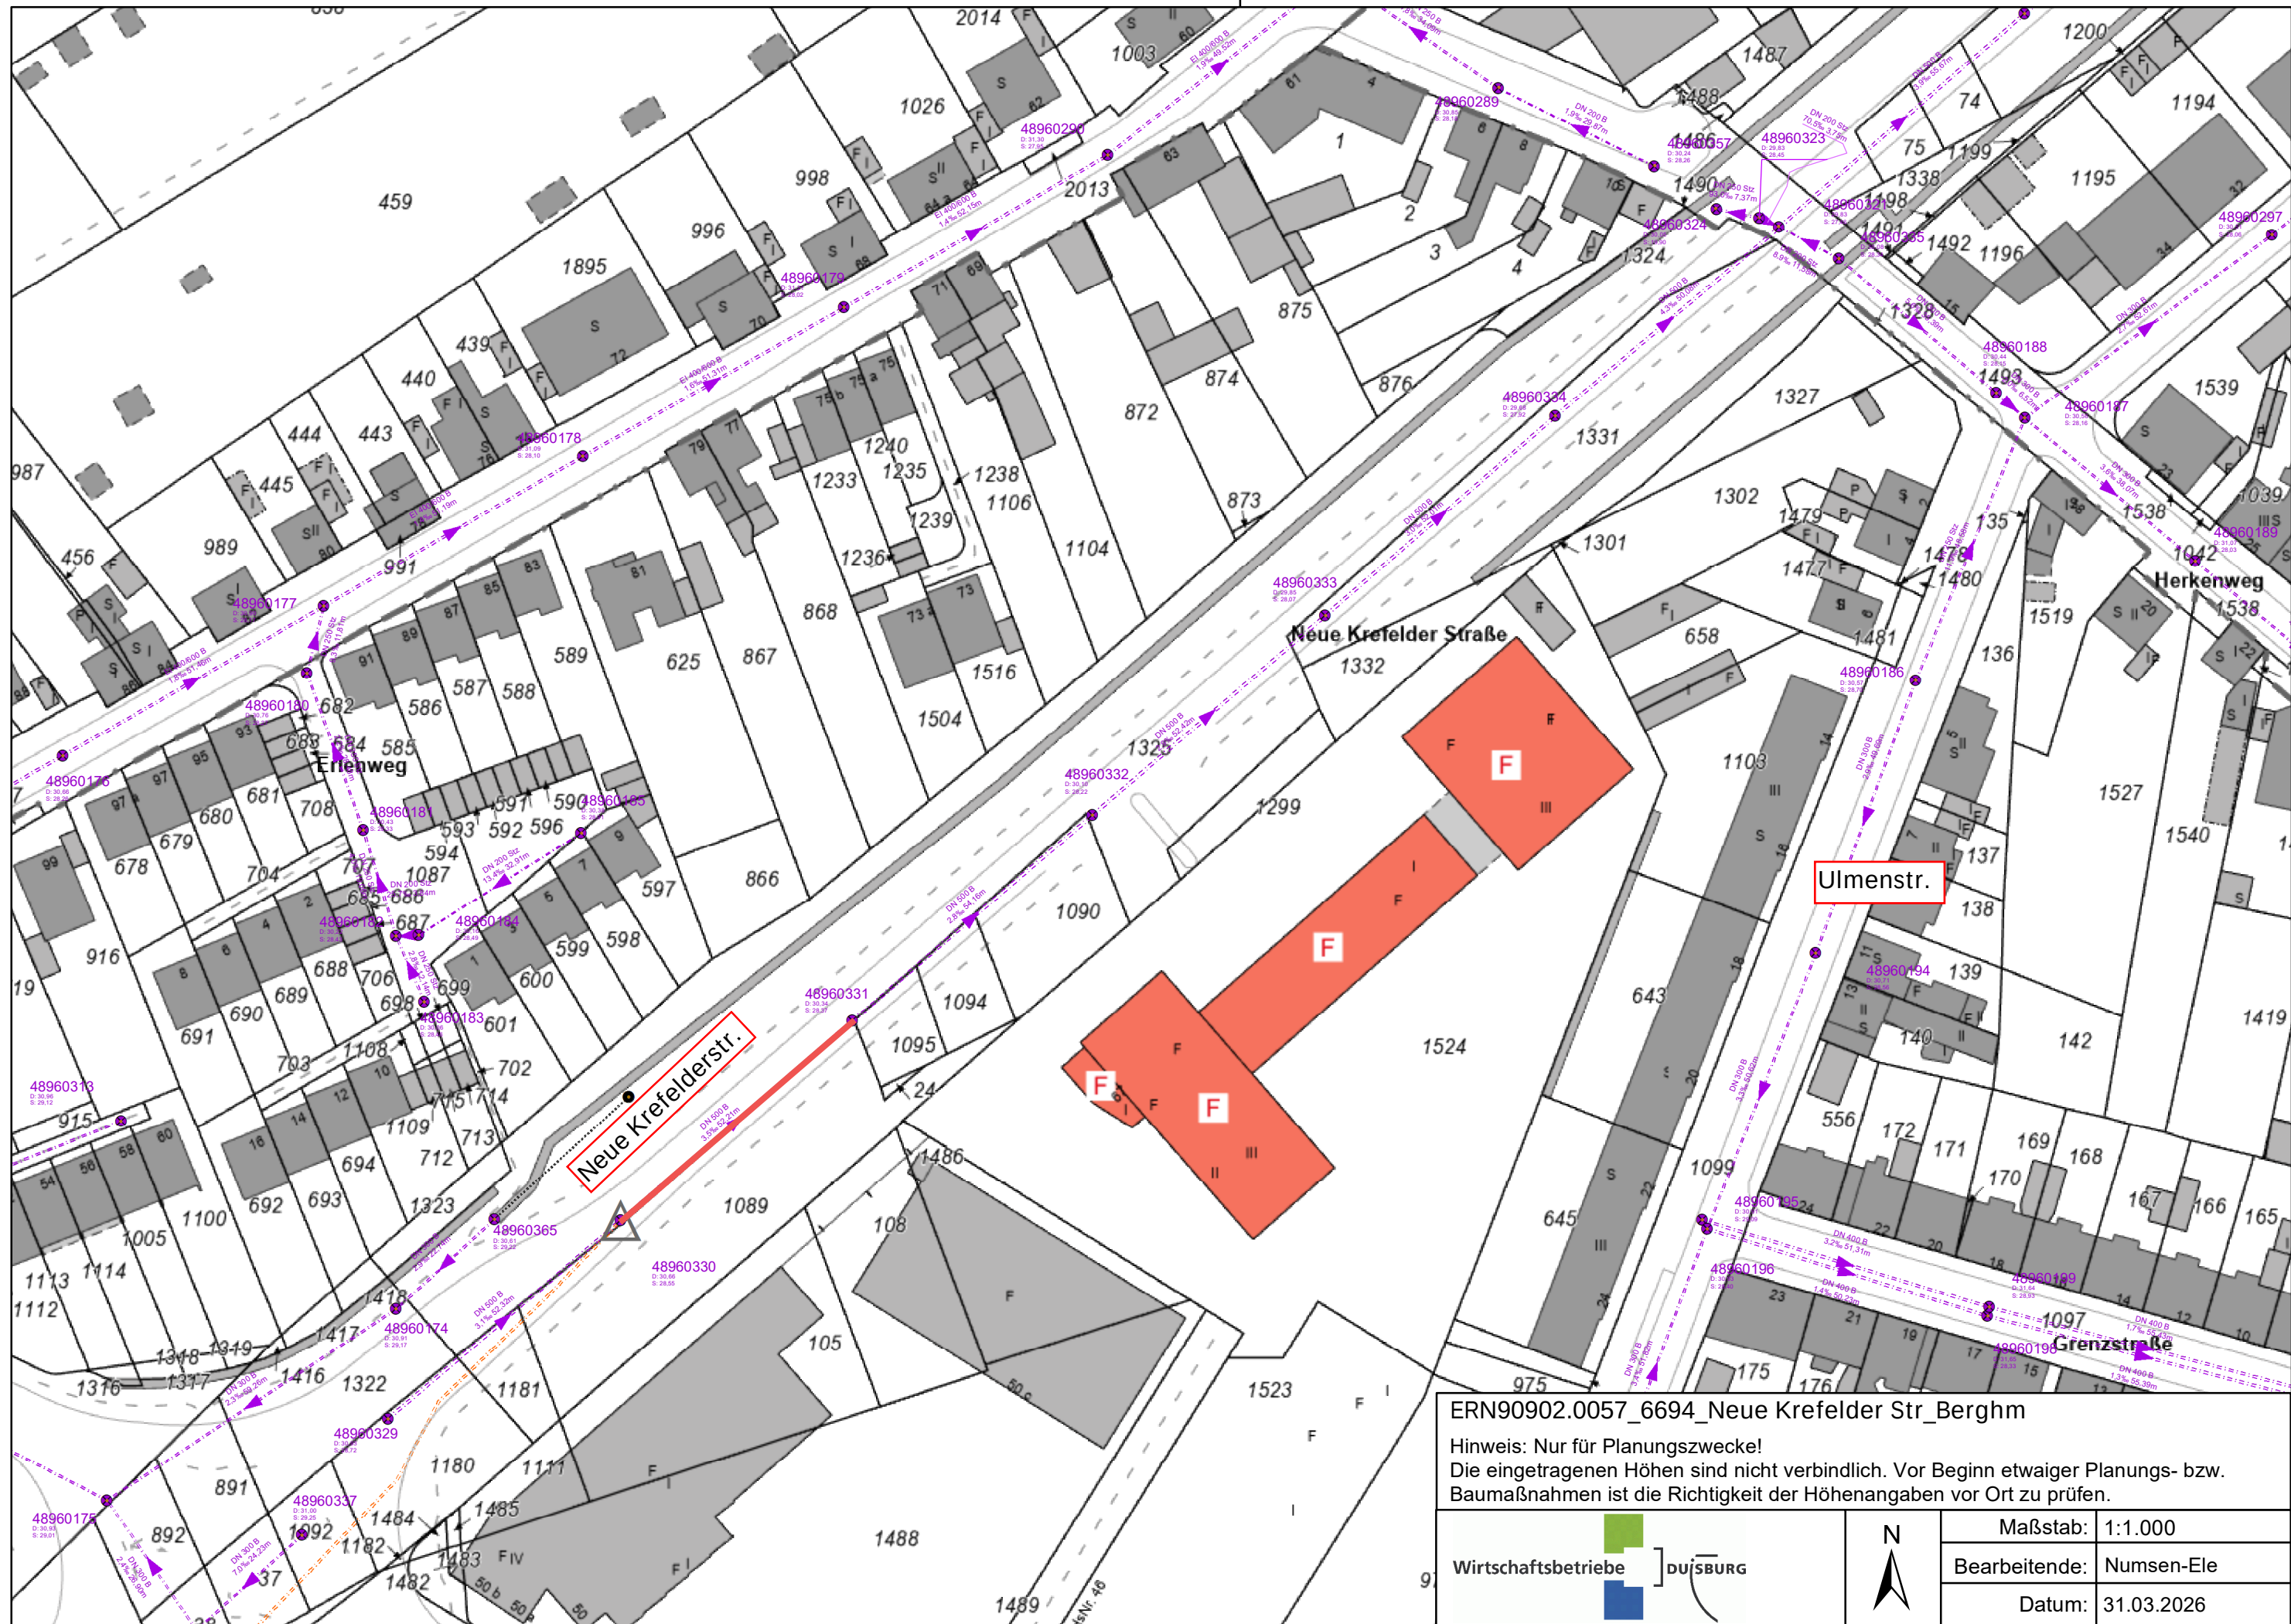

ERN90902.0057_6694_Neue Krefelder Str_Berghm

Hinweis: Nur für Planungszwecke!
Die eingetragenen Höhen sind nicht verbindlich. Vor Beginn etwaiger Planungs- bzw. Baumaßnahmen ist die Richtigkeit der Höhenangaben vor Ort zu prüfen.

		Maßstab:	1:1.000
		Bearbeitende:	Numsen-Ele
		Datum:	31.03.2026



