
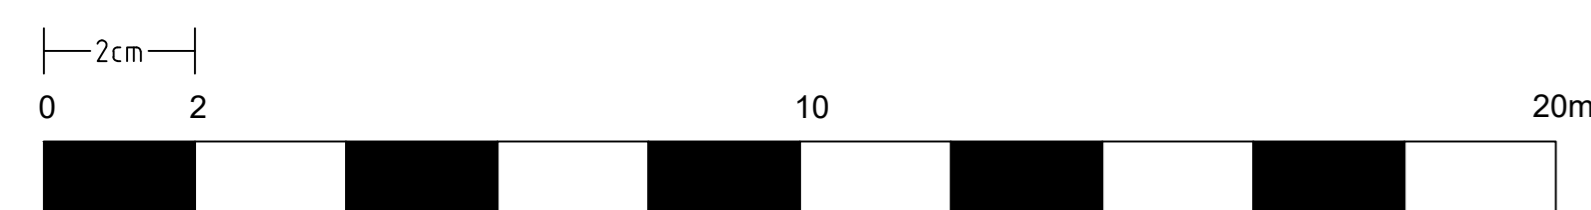
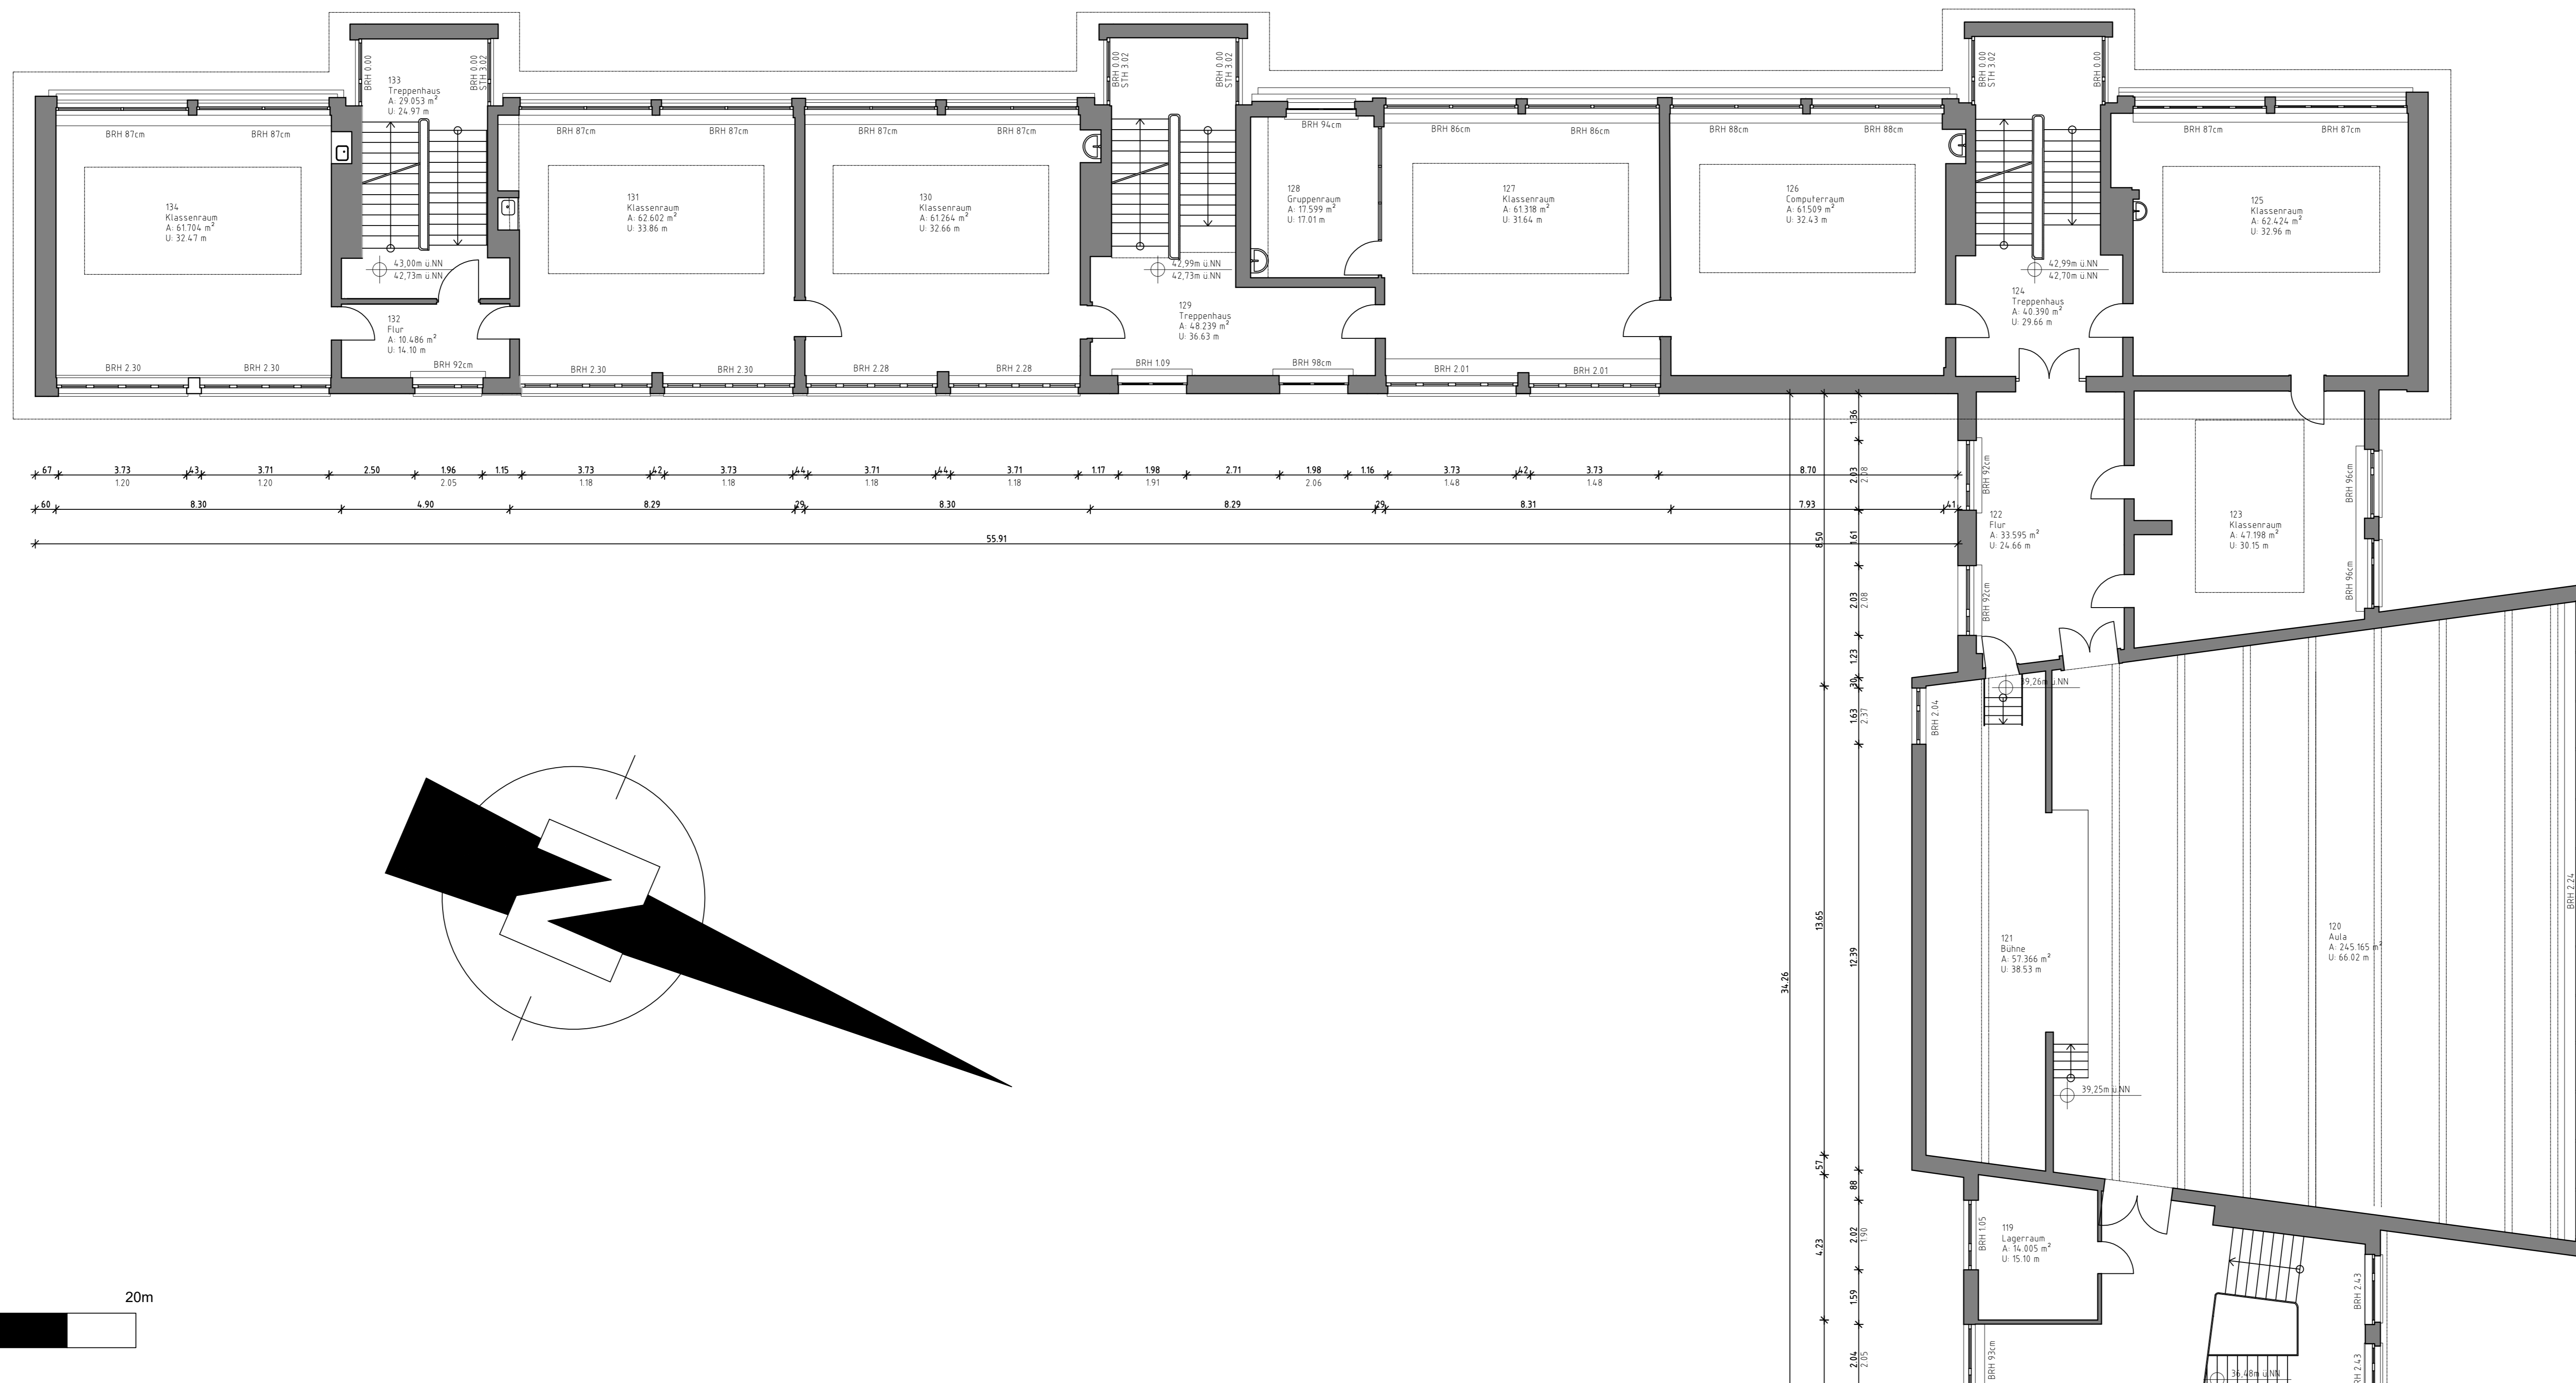
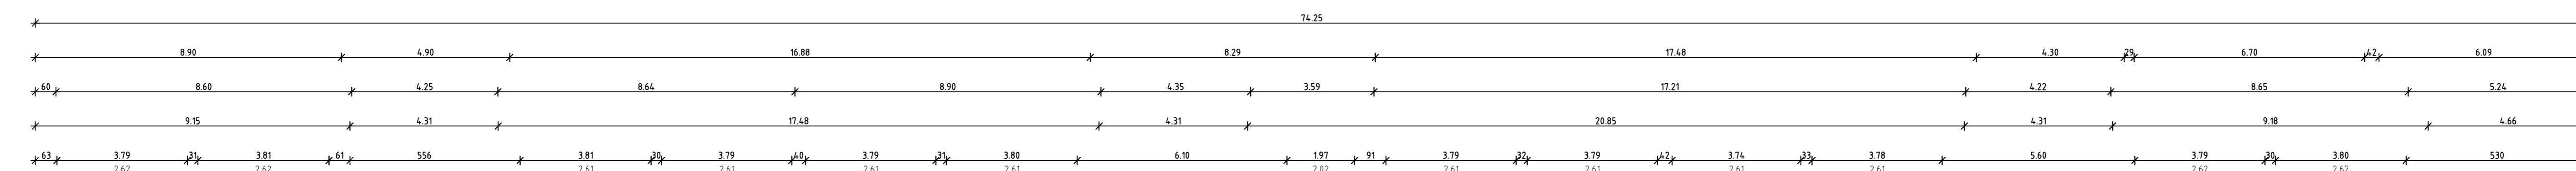
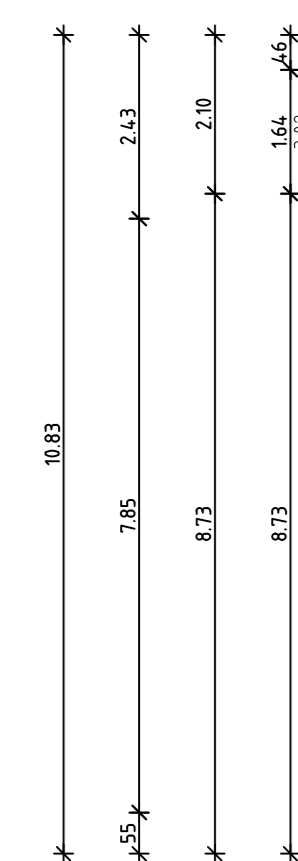



$$\text{BGF} = 1787.48 \text{ m}^2$$
[illegible]

1	17.07.2023	PVA	Neuerstellung
ID.	Datum	Gez.	Änderung

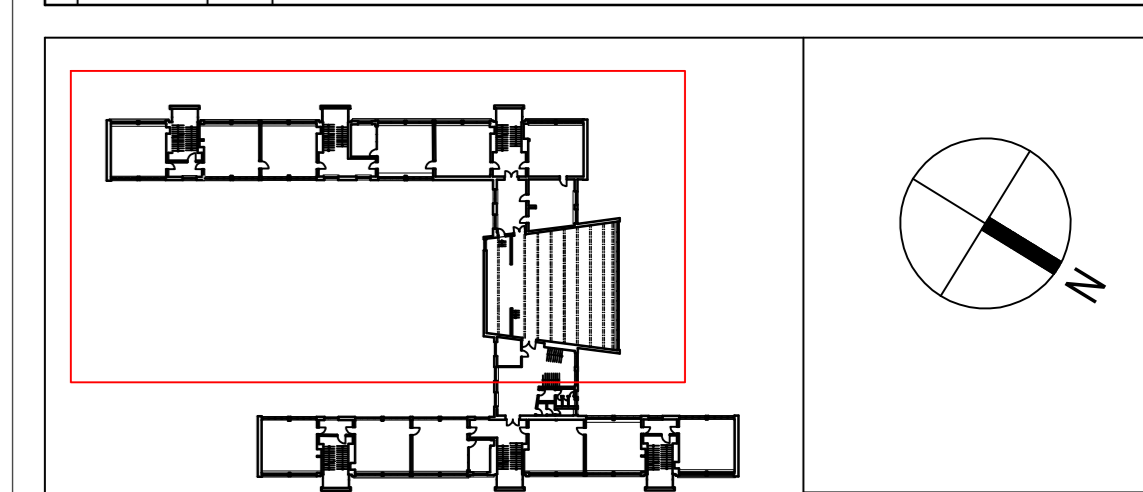

(Planung) Tel.: E-Mail: (Stark)	Fax: 	Bauherr: 
Tel.: E-Mail: (H&L)	Fax: 	
Tel.: E-Mail: (Bewert.)	Fax: 	
Tel.: E-Mail: (Bewert.)	Fax: 	
Projekt: Laserscanning GGs Hebbelstraße Hebbelstraße 1 47057 Duisburg	SAP- / Auftrags-Nr.: Wirtschaftseinheit: Gebäude:
---	---

Planbezeichnung/ Darstellung <h1>Grundriss 1.OG</h1>	Bauteil / Trakt Maßstab: 1:100
---	---

Blatt-Nr.:	Index:	Entwurfsvorleger:	Fachbereich:
		Gezeichnet: PVA	Planart: Bestand
		Datum: 17.07.2023	Plannummer:

Anmerkung:
Der Entwurf ist geistiges Eigentum des Planers und urheberrechtlich geschützt. Vervielfältigung und Weitergabe an Dritte erfolgt nur mit ausdrücklicher Genehmigung des Planverfassers. Bei Missbrauch bleiben rechtliche Schritte vorbehalten.