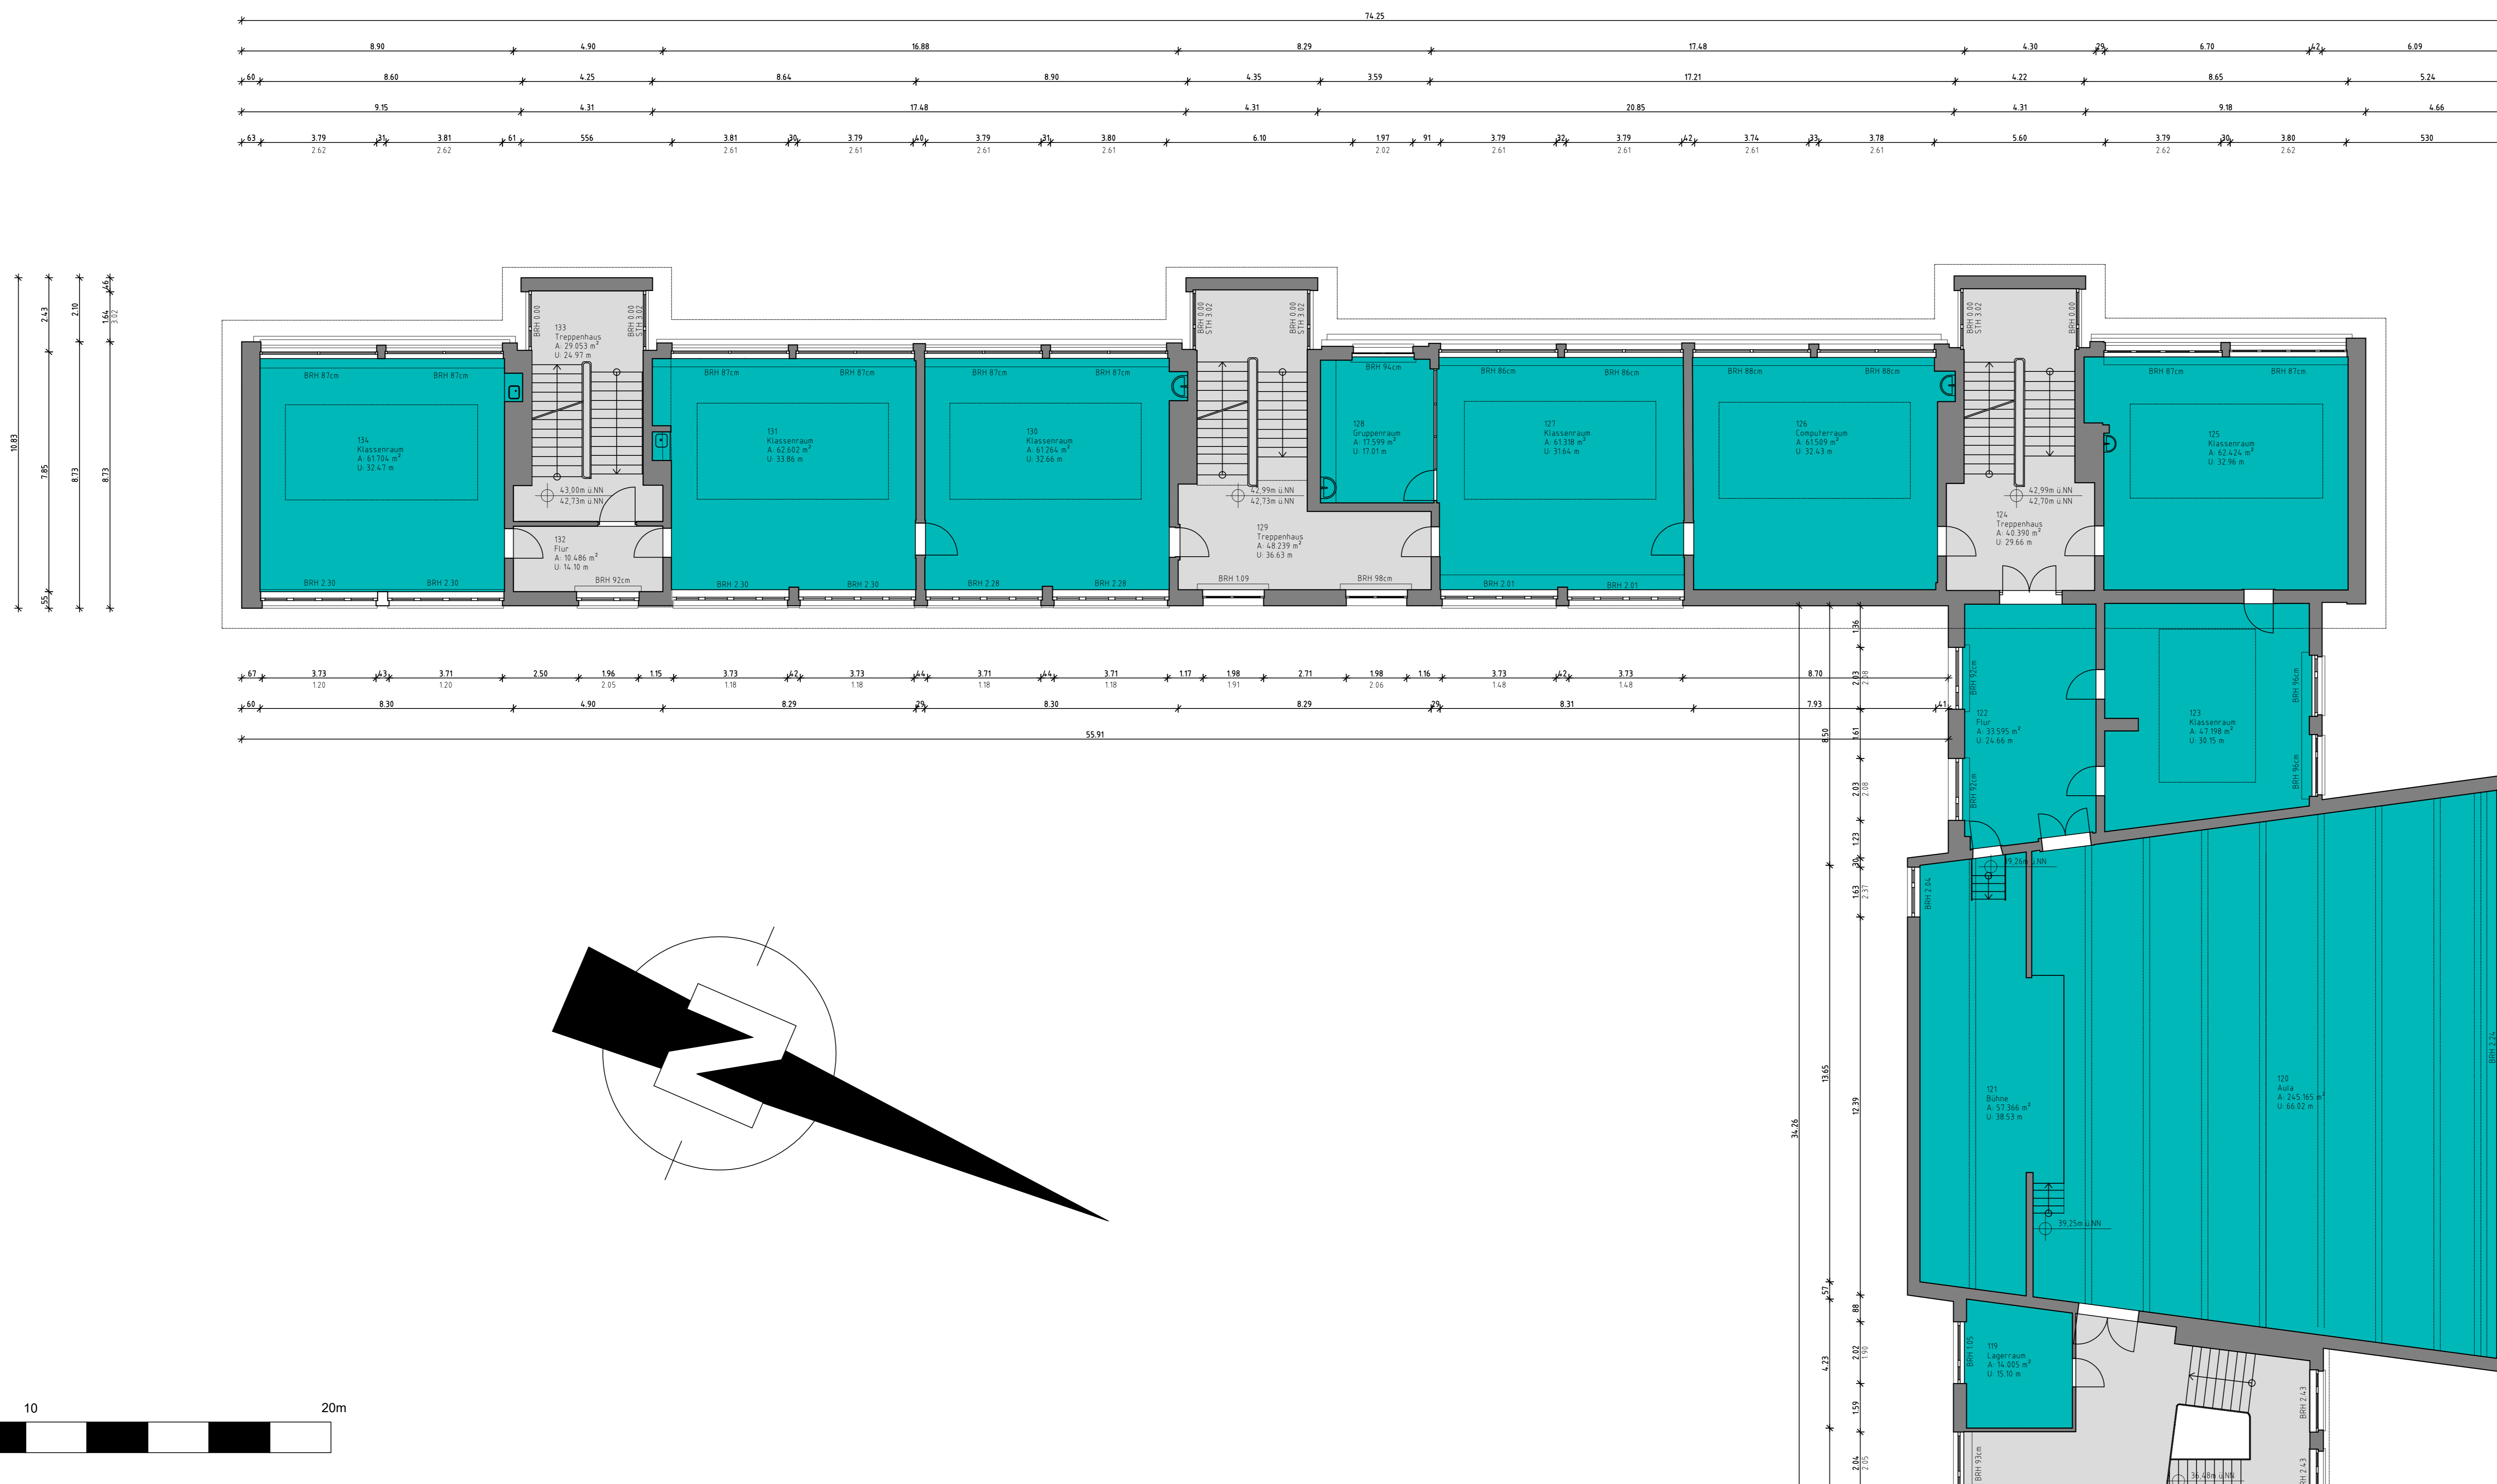


Konstruktionsfläche Bestand Wand (KF)

$$\text{BGF} = 1787.48 \text{ m}^2$$
[illegible]