
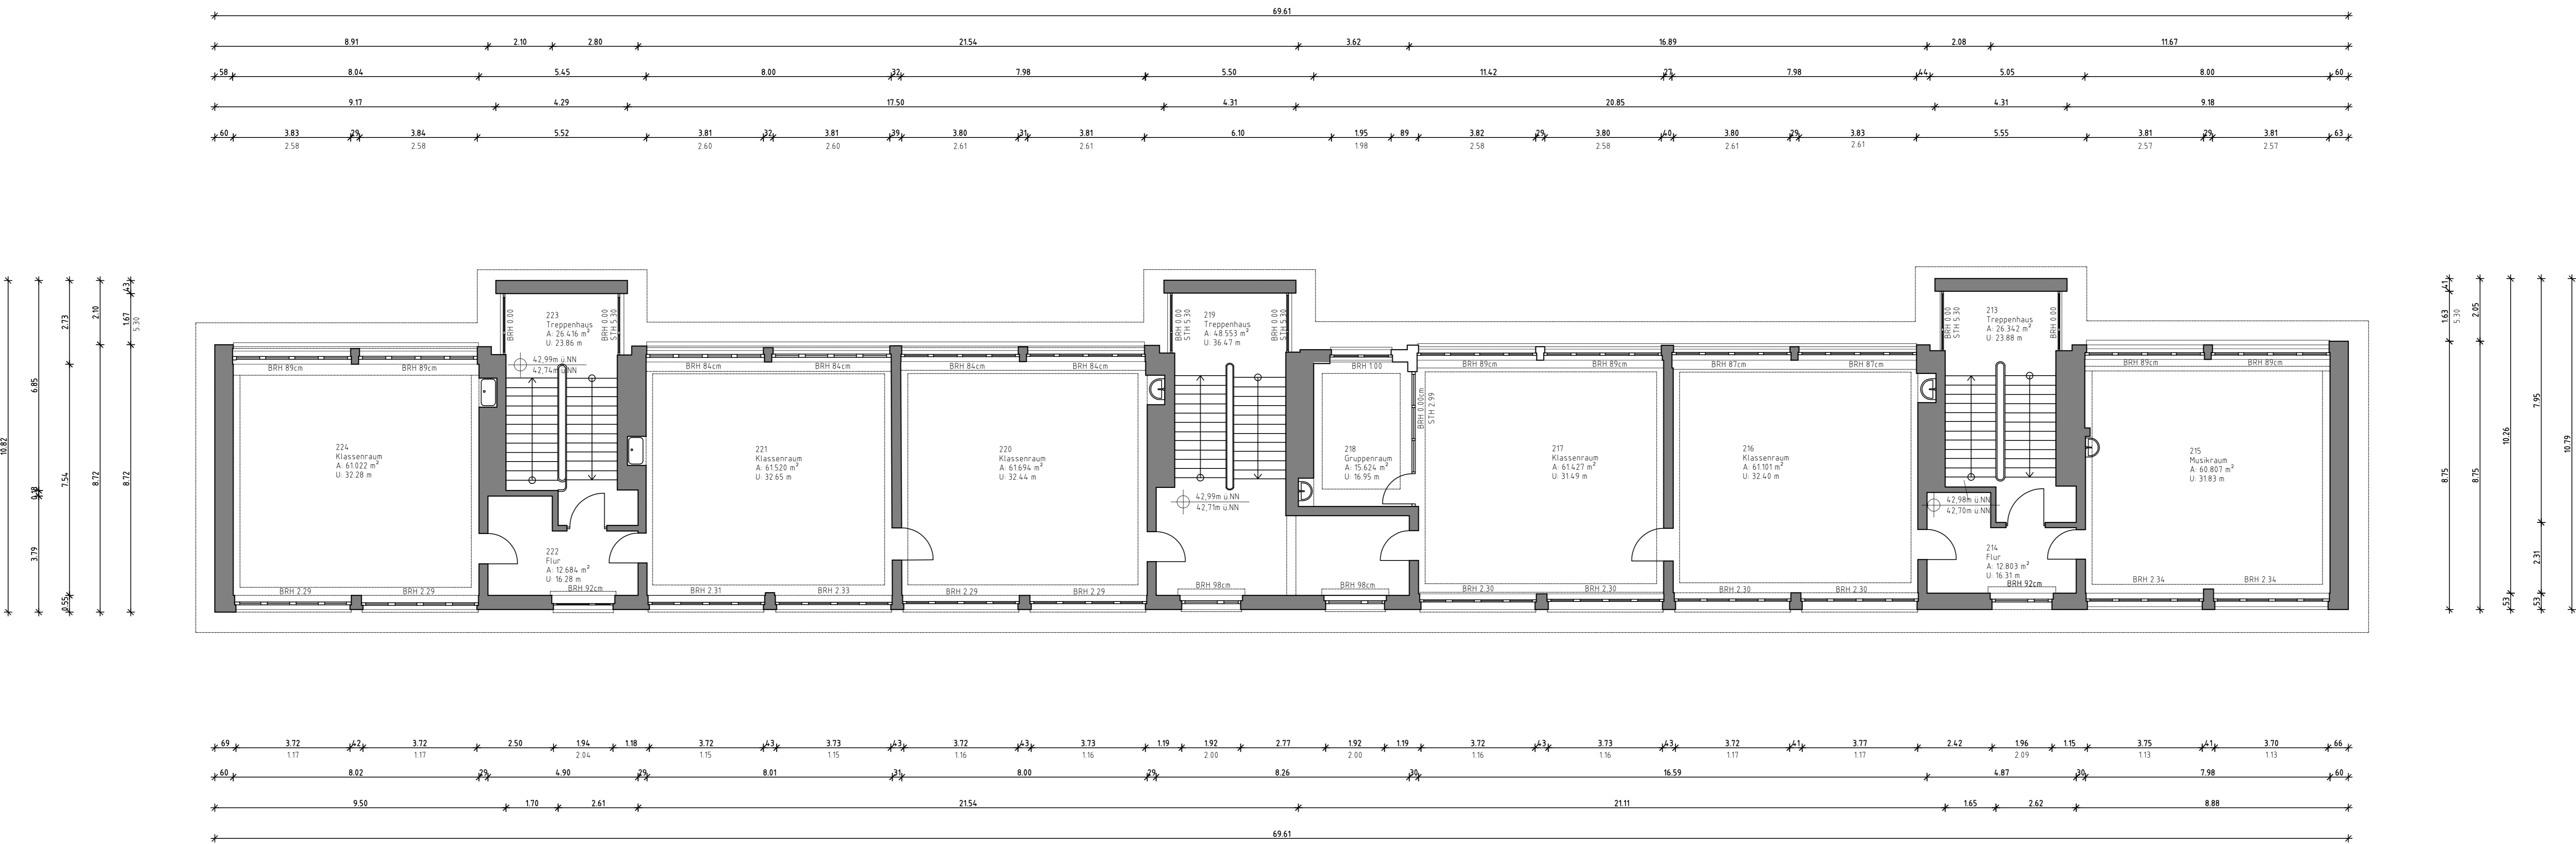


Grundriss 2.OG

BGF = 1232.64 m<sup>2</sup>

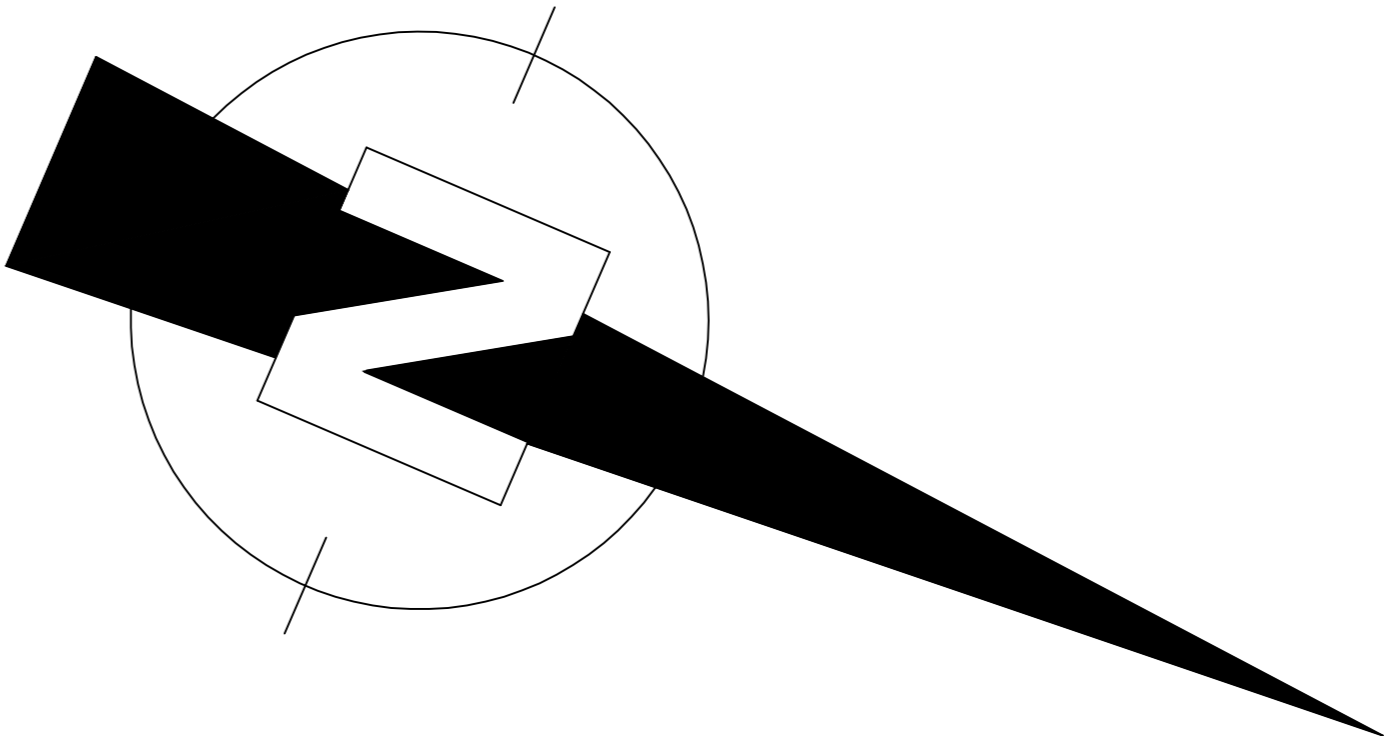

1. 17.07.2023		PVA	Neuerstellung
ID	Datum	Gez.	Änderung

Anmerkung: Die Höhen im Plan beziehen sich alle auf NN.

(Planung)		Bauherr:	
Tel.:	Fax:	 <b>IMMOBILIEN-MANAGEMENT DUISBURG</b> Am Burgacker 3 D- 47049 Duisburg Projektleitung: Frau Wink Telefon: 0203 - 283 3334 Telefax: 0203 - 283 3624 E-Mail: e-m-wink@stadt-duisburg.de	
E-Mail:			
Tel.:	Fax:		
E-Mail:			
Projekt:		Bauherr:	
GGG Hebbelstraße Hebbelstraße 1 47057 Duisburg		Wirtschaftseinheit:	
		Gebäude:	
Planbezeichnung / Darstellung:		Skala /	
Grundriss 2.OG		Tisch:	
		Maßstab:	
		1:100	
Blatt-Nr.:	Index:	Entwurfverfasser:	Farbbereich:
		Gezeichnet: PVA	Planart:
		Datum: 17.07.2023	Plannummer:
Anmerkung:			
Der Entwurf ist geistiges Eigentum des Planers und urheberrechtlich geschützt. Vervielfältigung und Weitergabe an Dritte ist ohne schriftliche Genehmigung des Planers untersagt. Die Maßstäbe sind verbindlich. Die Maßstäbe sind verbindlich.			