
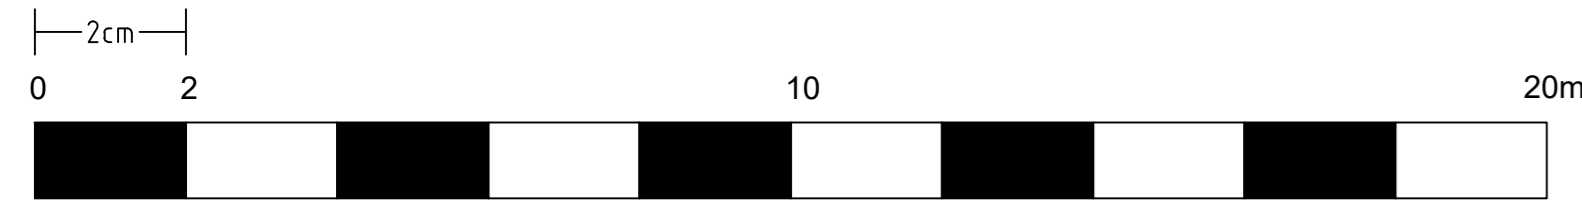
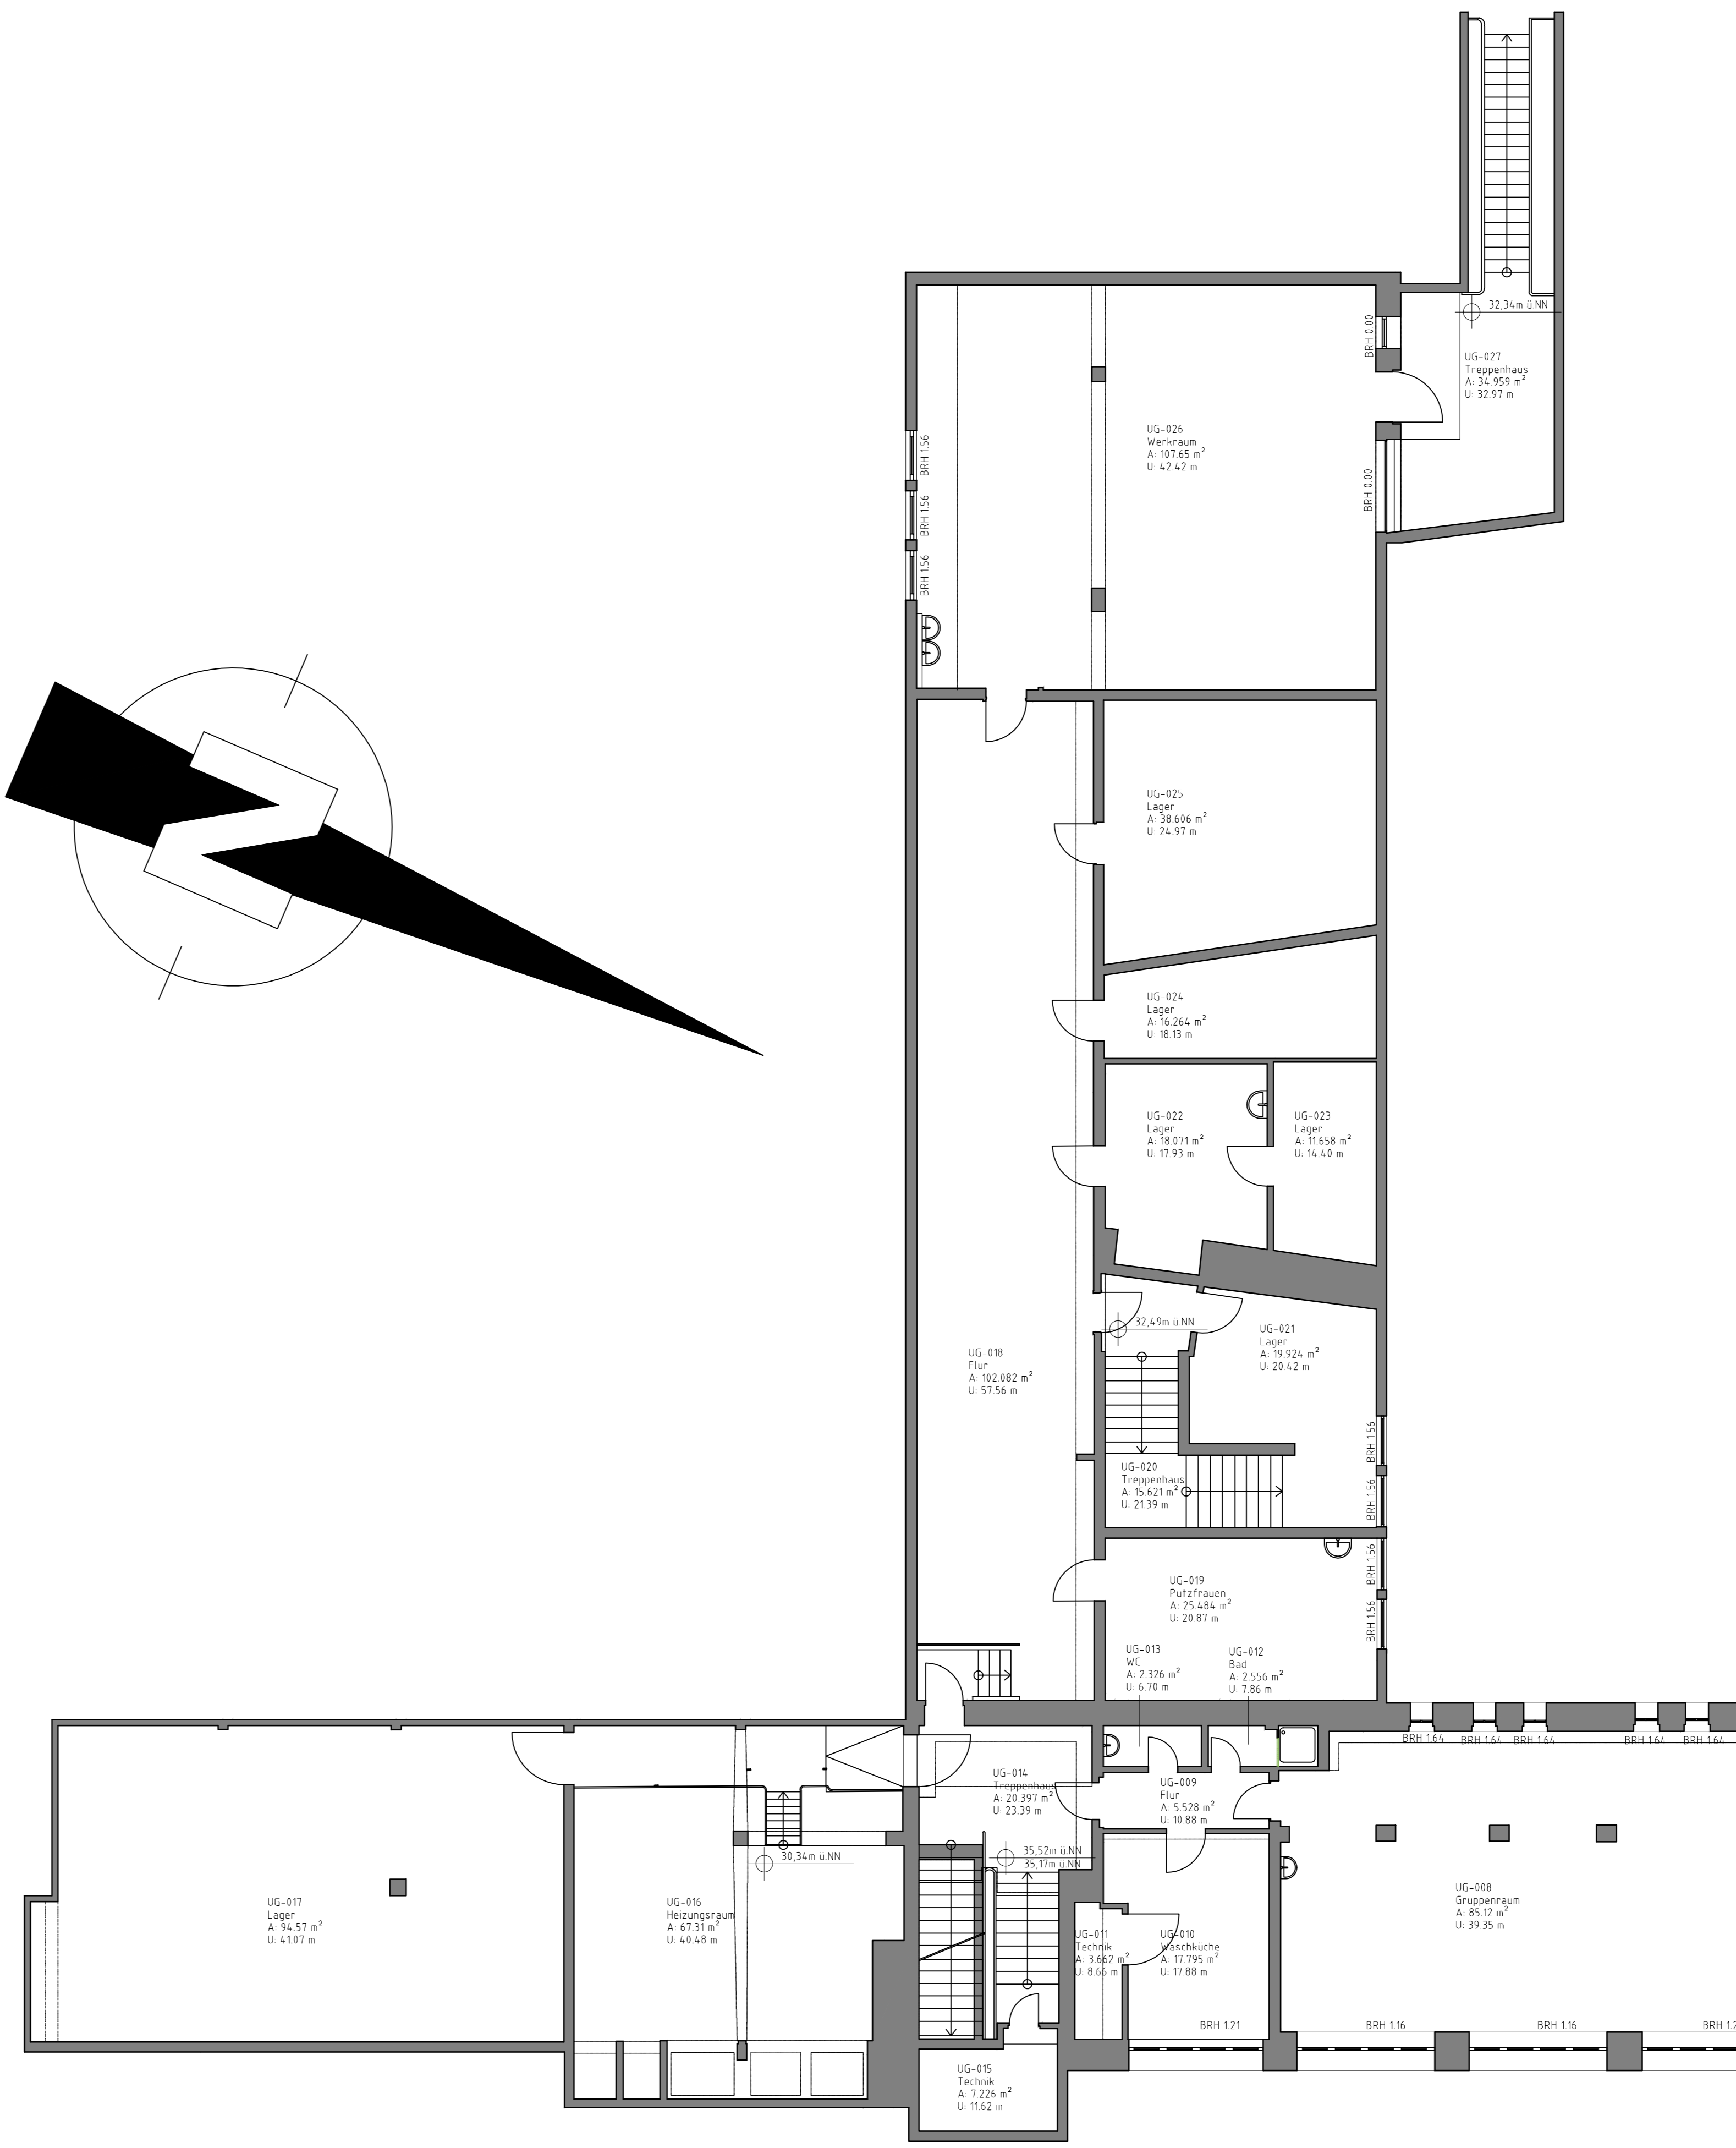
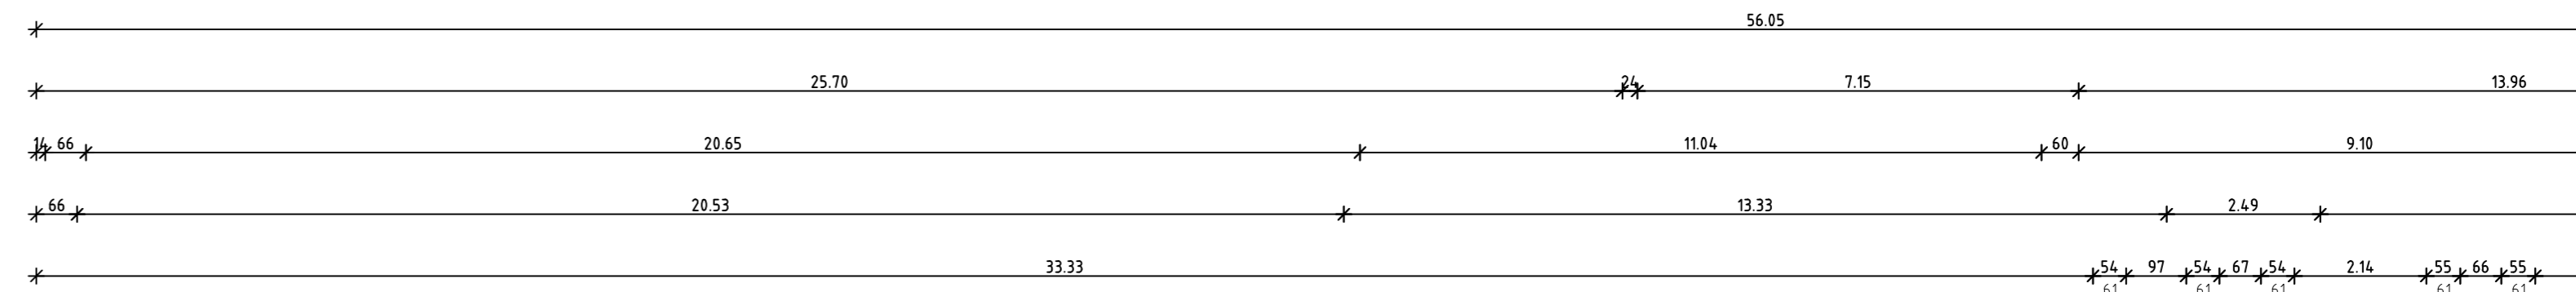
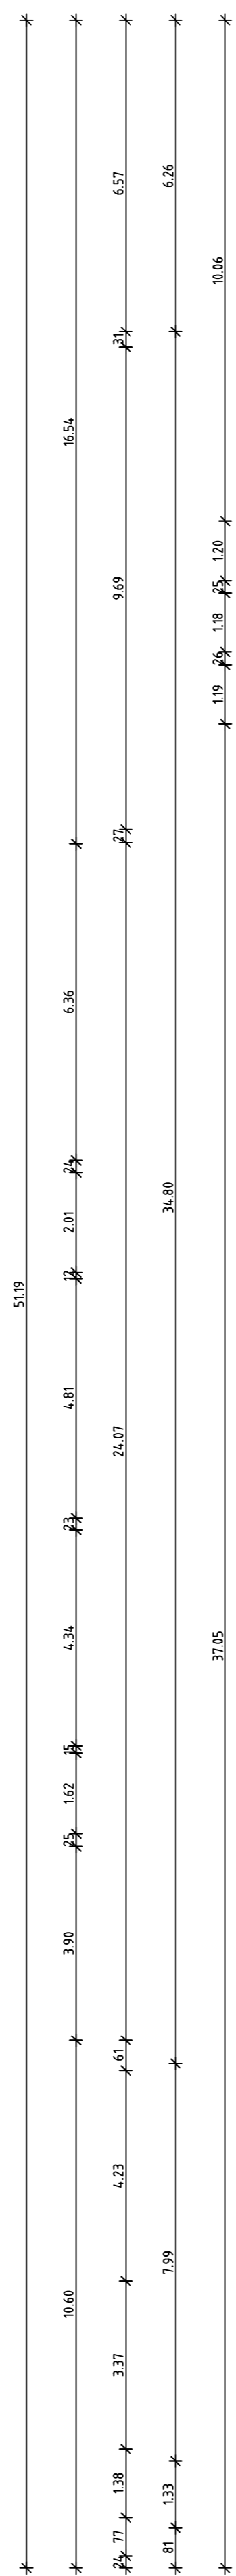


Grundriss UG

BGF = 1064.55 m<sup>2</sup>

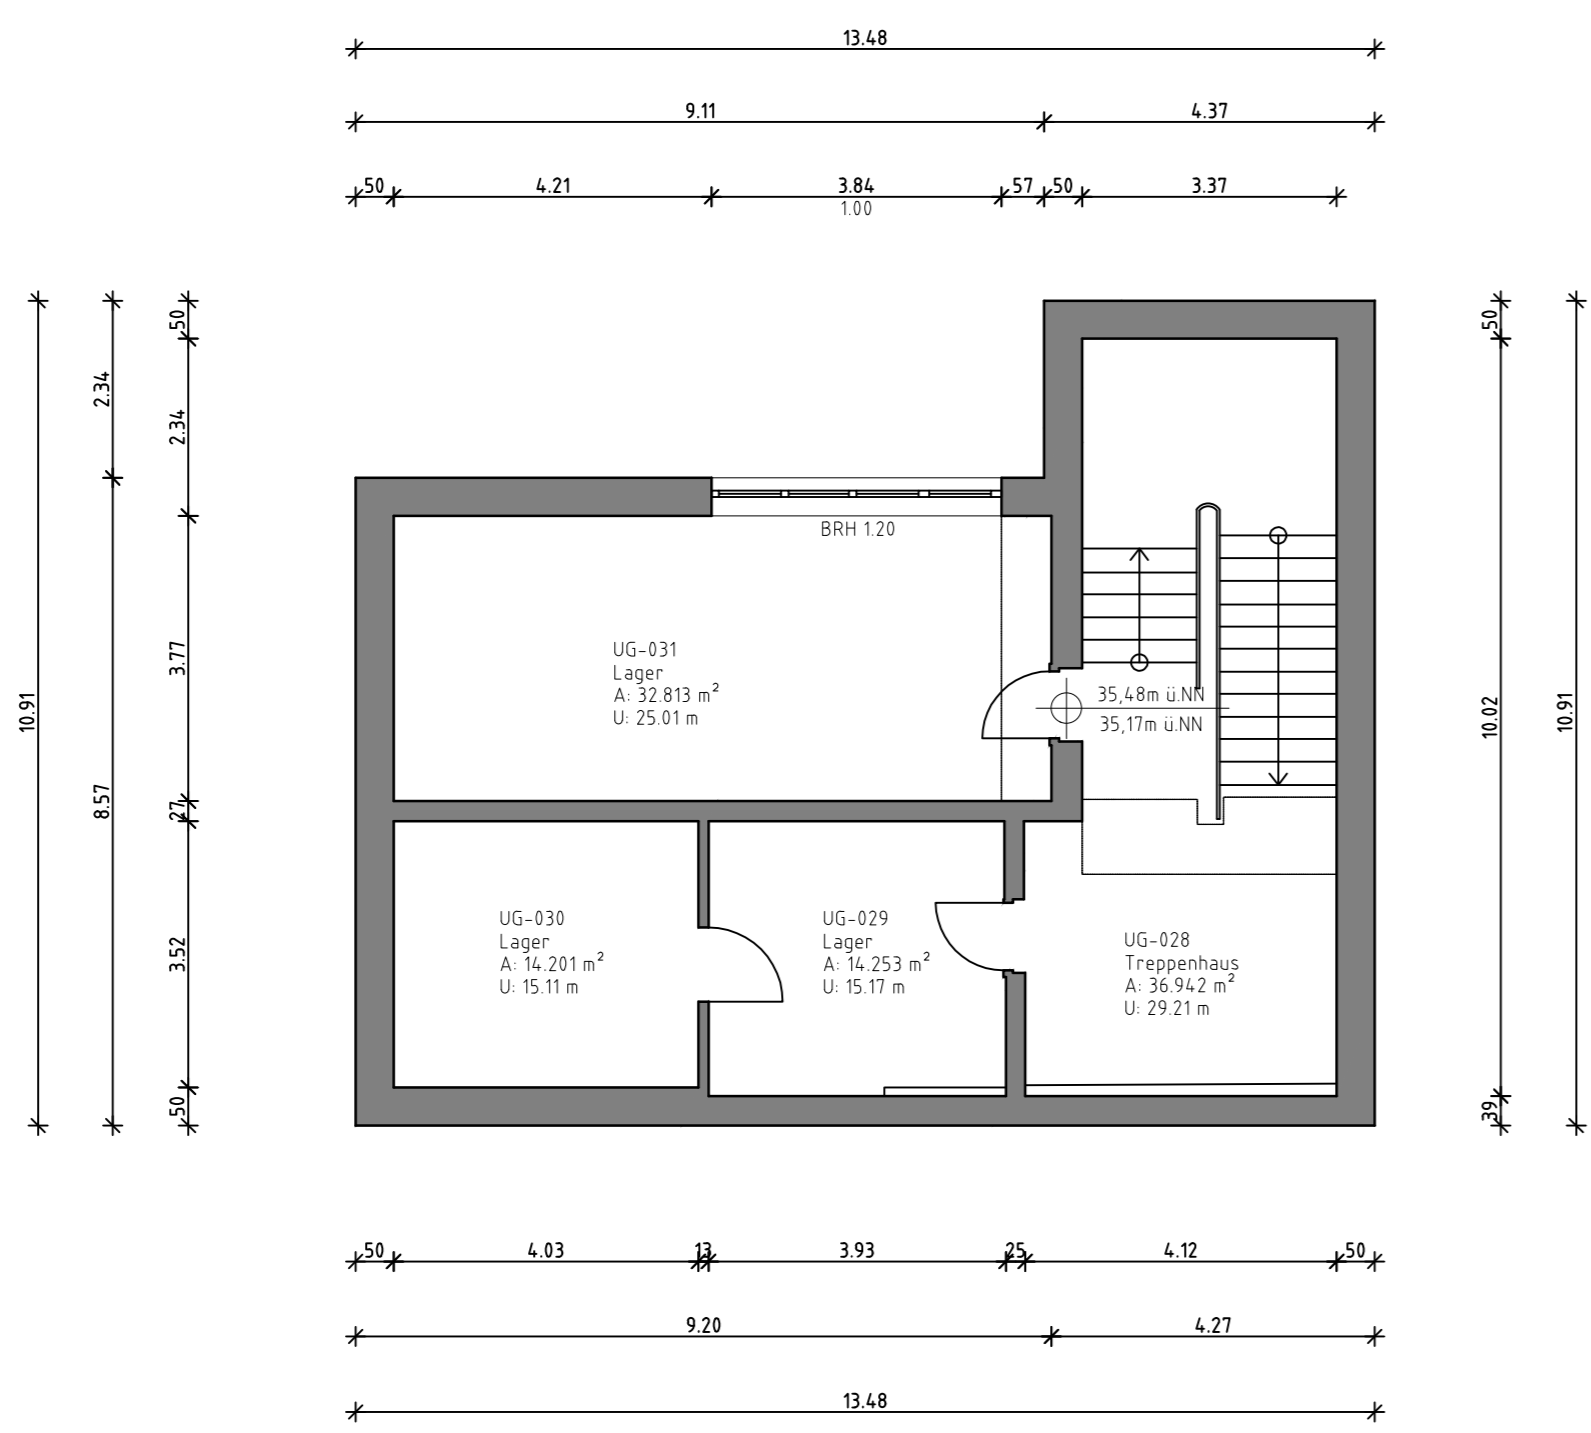

1. 17.07.2023		PVA	Neuerstellung
ID	Datum	Gez.	Änderung

Anmerkung: Die Höhen im Plan beziehen sich alle auf NN.

(Planung)	Tel.: E-Mail:	Fax:
(Bauteil)	Tel.: E-Mail:	Fax:
(H.S.)	Tel.: E-Mail:	Fax:
(Bauteil)	Tel.: E-Mail:	Fax:
(H.S.)	Tel.: E-Mail:	Fax:

Projekt:	BAUT 7 Auftrags-Nr.:
Laserscanning	
GGG Hebbelstraße	
Hebbelstraße 1	
47057 Duisburg	

Fläche /	Wirtschaftseinheit:
Grundriss UG	
Maßstab:	
1:100	

Blatt-Nr.:	Index:	Entwurfverfasser:	Farbbericht:
		Gezeichnet: PVA	Planart:
		Datum: 17.07.2023	Plannummer:

Anmerkung:  
Der Entwurf ist geistiges Eigentum des Planers und urheberrechtlich geschützt. Vervielfältigung und Weitergabe an Dritte ist ohne schriftliche Genehmigung des Planers untersagt. Die Maßstäbe sind in der Planübersicht angegeben.