
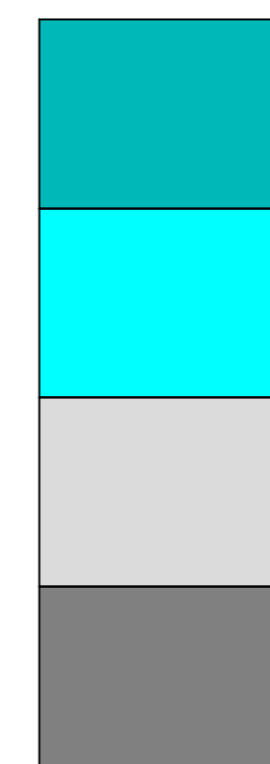


Grundriss UG
BGF = 1064.55 m²

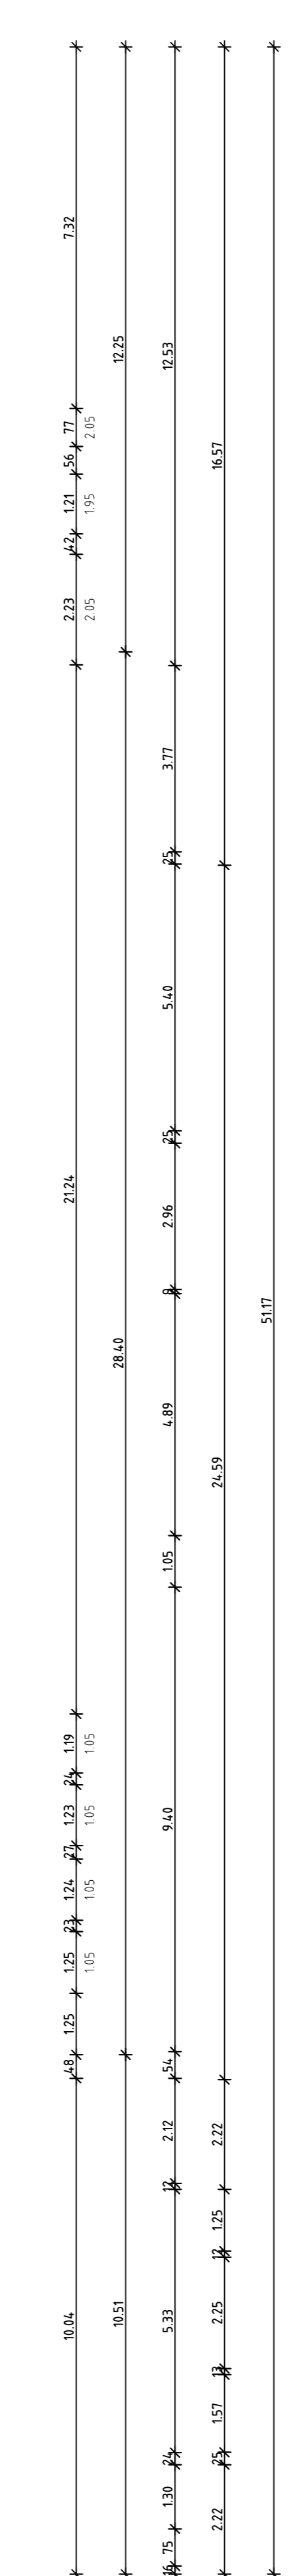

Legende DIN 277

Nutzfläche (NUF)

Techn. Funktionsfläche (TF)

Verkehrsfläche (VF)

Konstruktionsfläche Bestand Wand (KF)

1. 17.07.2023		PVA	Neuerstellung
ID	Datum	Gez.	Änderung

Anmerkung: Die Höhen im Plan beziehen sich alle auf NN.		

(Planung)		Bauherr:	
Tel.:	Fax:	 IMMOBILIEN-MANAGEMENT DUISBURG Am Burgacker 3 D- 47049 Duisburg Projektleitung: Frau Wink Telefon: 0203 - 283 3334 Telefax: 0203 - 283 3624 E-Mail: e-m-wink@stadt-duisburg.de	
E-Mail:			
Tel.:	Fax:		
E-Mail:			
Projekt: Laserscanning GGS Hebbelstraße Hebbelstraße 1 47057 Duisburg		BAP 7 Auftrags-Nr.:	
Flächebezeichnung/Detailung: Grundriss UG		Wirtschaftseinheit:	
BauNr.:		Gebäude:	
Index:		BauNr. / Trakt:	
Entwurfverfasser:		Maßstab:	
Gezeichnet: PVA		1:100	
Datum: 17.07.2023		Farblegend:	
Planart: Bestand		Plannummer:	

Anmerkung:
Der Entwurf ist geistiges Eigentum des Planers und urheberrechtlich geschützt. Vervielfältigung und Weitergabe an Dritte erfolgt nur mit ausdrücklicher Genehmigung des Planverfassers. Die Maßstäbe bleiben verbindliche Schritte vorbehalten.