


Längsschnitt 1-1 M 1:25

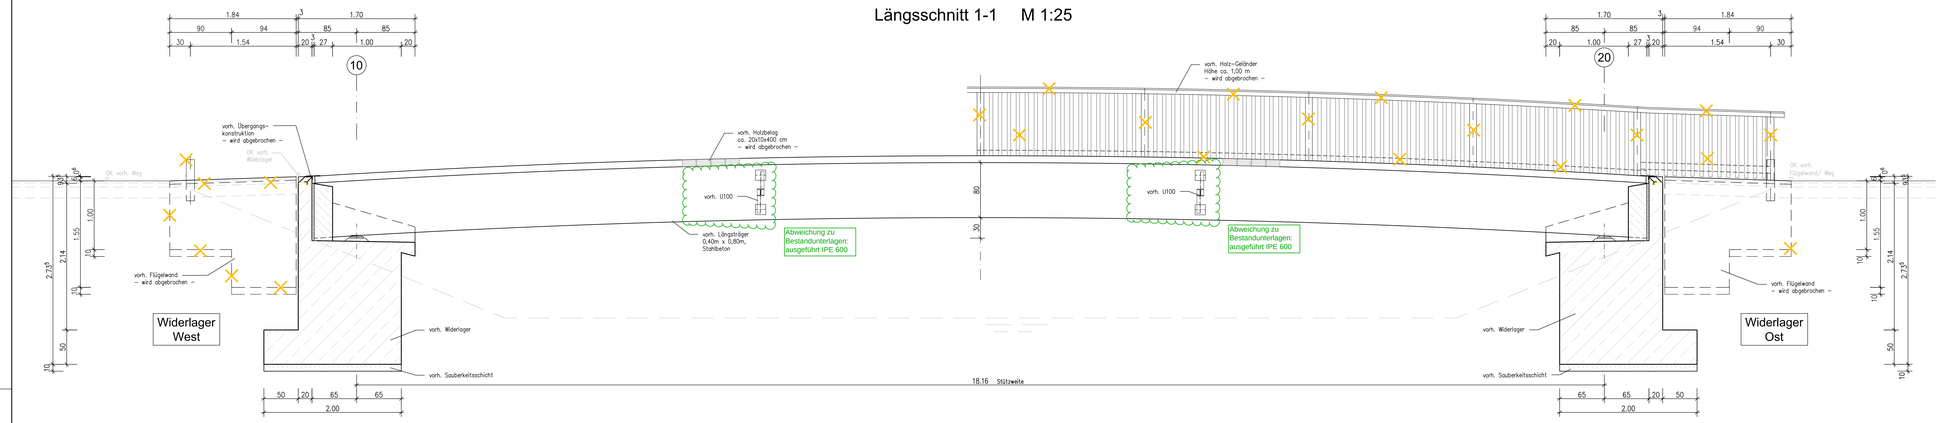


Grundriss M 1:25

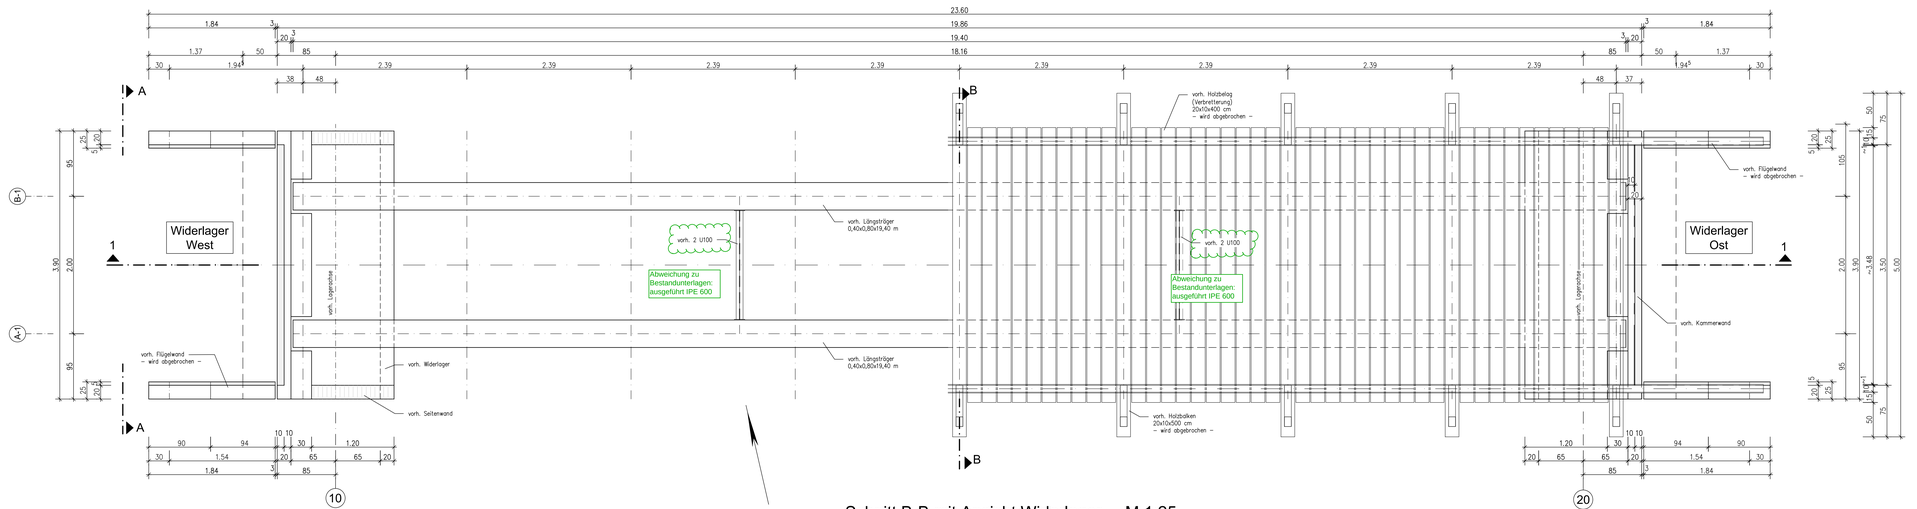


Schnitt A-A mit Rückansicht Widerlager M 1:25

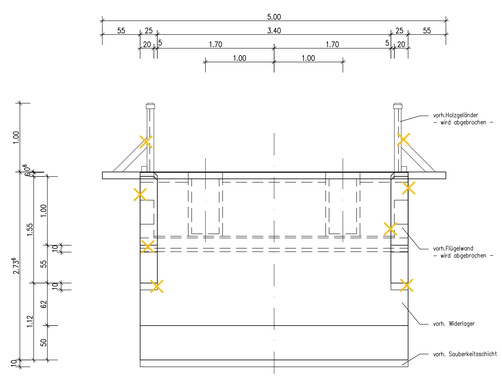


Schnitt B-B mit Ansicht Widerlager M 1:25

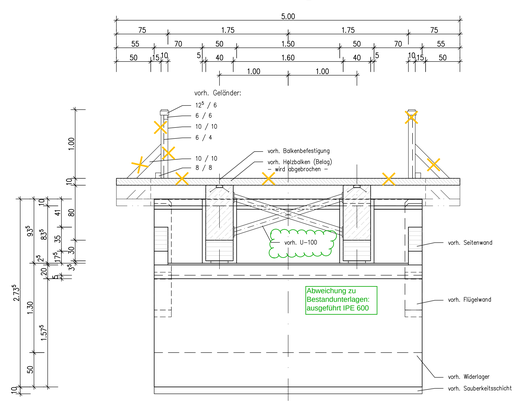

Detail: Flügelwand mit Geländerpfosten M 1:10

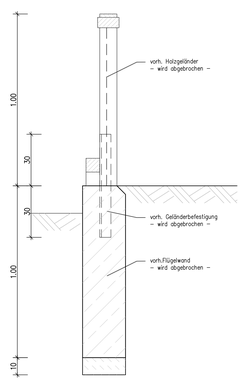

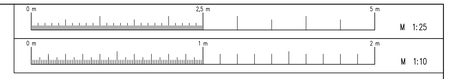

Einbauteile
Abmessungen, Einbauvorschriften und Montage nach Angabe des Herstellers

Baustoffangaben Bestand

vorh. Längsträger (Balken)	B55
vorh. Widerlager	B35
vorh. Betonstahl	BSt420/500
Schalung	Schweinsrücken
Spannstahl	ST 1420/1570
Scheitelüberhöhung	30 cm

Angaben gemäß Bestandsplan:
Westl. Fußgängerbrücke Kaisergarten
Grundriß, Schnitt und Details Schalungsplan
Zeichnungs Nr. 465542
erstellt: 14.01.1983

Legende:

Beton, bewehrt
Beton, unbewehrt
gepl. Abbruch

HINWEIS !
Aktuelle Bestandshöhen liegen nicht vor.
Sie sind örtlich vor Beginn der Baumaßnahme zu erfassen.

Bauwerksdaten		Bestand
Bauart:		Stahlbetonbalkenbrücke mit Holzbelag
Einwirkung Verkehrslast:		gleichmäßig verteilte Last / 7.00t Dienstfahrzeug
Militärlastenklasse STANG:		4
Einzelstützweiten (⊿):	(m)	ca. 18,16
Gesamtlänge zw. Endauflagern (⊿):	(m)	
Lichte Weite zw. Widerlagern (⊥):	(m)	ca. 16,46
Kleinste Lichte Höhe:	(m)	1,30
Kreuzungswinkel:	(gon)	100
Breite zw. Geländern:	(m)	ca. 3,50
Brückenfläche:	(m²)	ca. 68

Die Prüfung der statische relevanten Abmessungen ergab keine Beanstandungen.

Prüfvermerke beachten!
Dr.-Ing. F. Tewinkle

In statischer Hinsicht geprüft
Prüfnummer: T25-005.1 Bericht: -2-
Prüfingenieur für Baustatik
Prüfsachverständiger für Standsicherheit
Fachrichtung Massivbau
Bernkastel-Kues, den 16.07.2026
Dr.-Ing. Frederik Tewinkle
Mandelstr. 7 · 54470 Bernkastel-Kues
Tel. 0 65 31 / 95 23 10

INDEX	DATUM	GEZEICHNET	ÄNDERUNGEN/BEMERKUNGEN

BAUPLAN GMBH WAGNER + PARTNER BWP
BERATENDE INGENIEURE FÜR HOCH- UND TIEFBAU
Auf der Reihe 2
49884 Osterkirchen
Tel.: 05939 / 720 26 - 0
bauplan@bwp-bauplan.eu
Bearb. Antonious
Gez. BWP
Dat. Februar 2026

Auftraggeber
Stadt Oberhausen
Fachbereich 5-6-40

Maßnahme
Westl. Fußgängerbrücke / Kaisergarten
Instandsetzung
Brückenüberbau, Geländer, Flügelwände

Planbezeichnung
Bauwerksplan Bestand
Anlage:
Maßstab: 1:25
Plan.-Nr.: BW-B-01

Fachbereichsleitung:
Oberhausen,

Bereichsleitung:
Oberhausen,