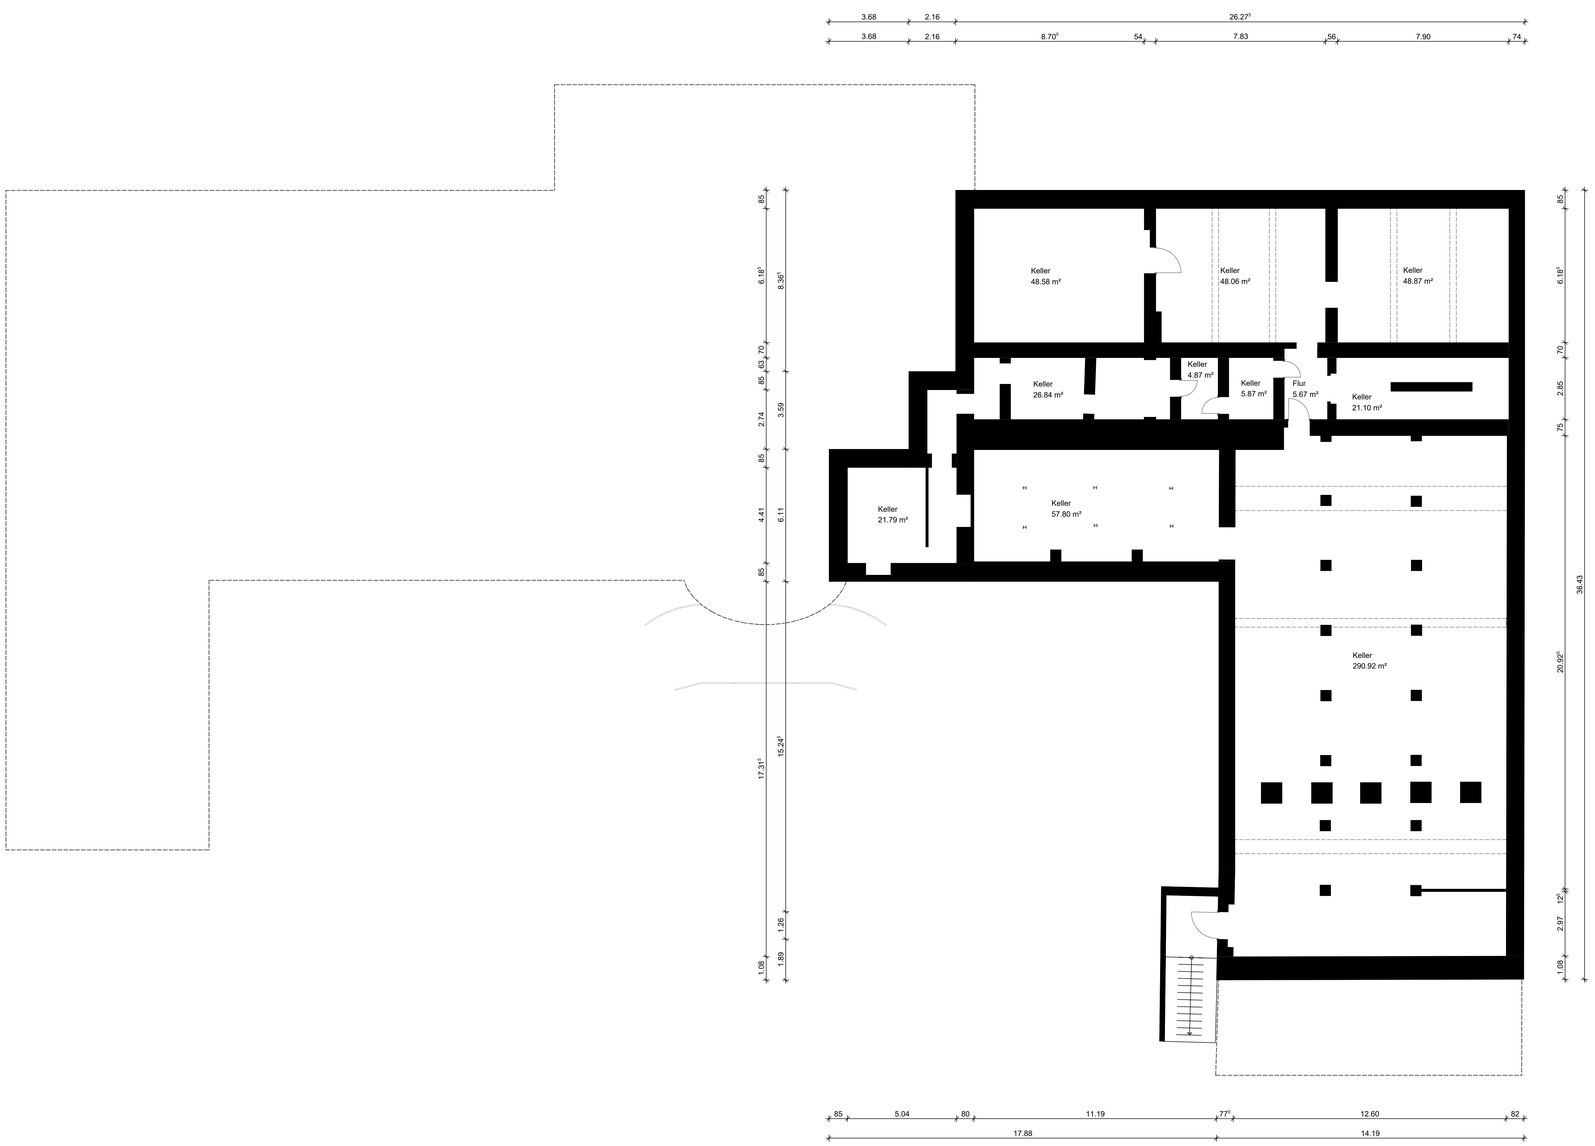


Bauherr:

Duisburg,den .

Architekt:

Duisburg,den .

OKFF EG = EFH
= ±NN

Anmerkung: Die Höhen im Plan beziehen sich alle auf OKFF

(Planung:)
. .
Tel.: Fax:
E-Mail:

(Statik:)
. .
Tel.: Fax:
E-Mail:

(H.S.:)
. .
Tel.: Fax:
E-Mail:

(Elektro:)
. .
Tel.: Fax:
E-Mail:

Bauherr:

Sondervermögen-Immobilien Duisburg
(SVI)
Schifferstr. 190
D- 47059 Duisburg

Projektleitung: .
Telefon: .
Telefax: .
E-Mail: .

Projekt:

Bestandserfassung
Landfermann Gymnasium
Nahestraße 12
47051 Duisburg

SAP- / Auftrags-Nr.:
.
Wirtschaftseinheit:
.
Gebäude:
1

Planbezeichnung/ Darstellung:


GRUNDRISS
TIEFKELLER

Bauteil / Trakt:
.
Maßstab:
.

Blatt-Nr.:	Index:	Erfasser/Bearbeiter:	Fachbereich:
.	.	.	.
		Gezeichnet: R.S.	Planart: .
		Datum: 16.09.2026	Plannummer:


Anmerkung:

Der Entwurf ist geistiges Eigentum des Planers und urheberrechtlich geschützt. Vervielfältigung und Weitergabe an Dritte erfolgt nur mit ausdrücklicher Genehmigung des Planverfassers. Bei Missbrauch bleiben rechtliche Schritte vorbehalten.

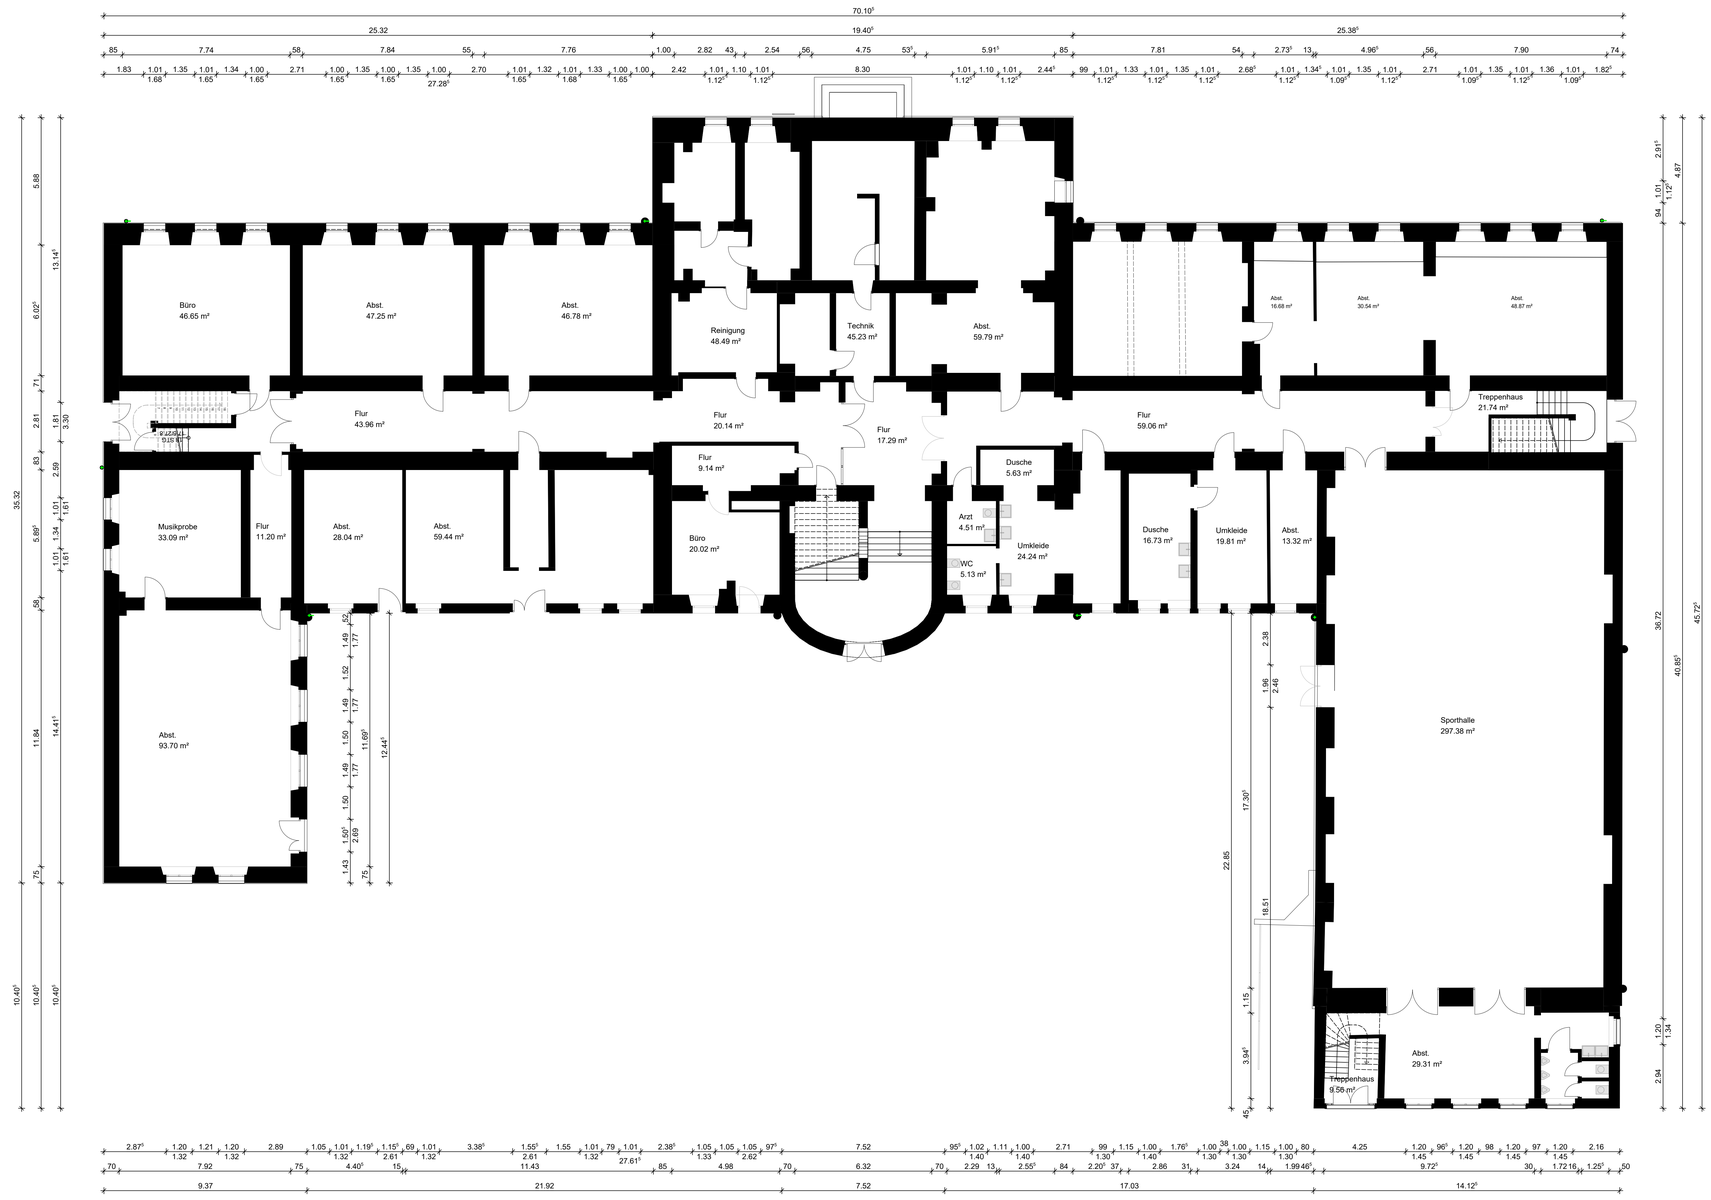

Bauherr:	
Duisburg,den	
Architekt:	
Duisburg,den	
OKFF EG = EFH + - /-HN	
Anmerkung: Die Höhen im Plan beziehen sich alle auf OKFF.	
(Planung:) Tel.: Fax: E-Mail:	
(Statik:) Tel.: Fax: E-Mail:	
(H.S.:) Tel.: Fax: E-Mail:	
(Elektro:) Tel.: Fax: E-Mail:	
Bauherr: Sondervermögen-Immobilien Duisburg (SVI) Schifferstr. 190 D- 47059 Duisburg Projektleitung: Telefon: Telefax: E-Mail:	
Projekt: Bestandserfassung Landfermann Gymnasium Nahestraße 12 47051 Duisburg	SAP- / Auftrags-Nr.: Wirtschaftseinheit: Gebäude: 1
Planbezeichnung/ Darstellung: GRUNDRISS UNTERGESCHOSS	Bauteil / Trakt: Maßstab:
Blatt-Nr.: Index:	Entwurfsverfasser: Fachbereich: Gezeichnet: R.S. Planart: Datum: 16.09.2026 Plannummer:
Anmerkung:	

Der Entwurf ist geistiges Eigentum des Planers und urheberrechtlich geschützt. Vervielfältigung und Weitergabe an Dritte erfolgt nur mit ausdrücklicher Genehmigung des Planverfassers. Bei Missbrauch stehen rechtliche Schritte vorbehalten.

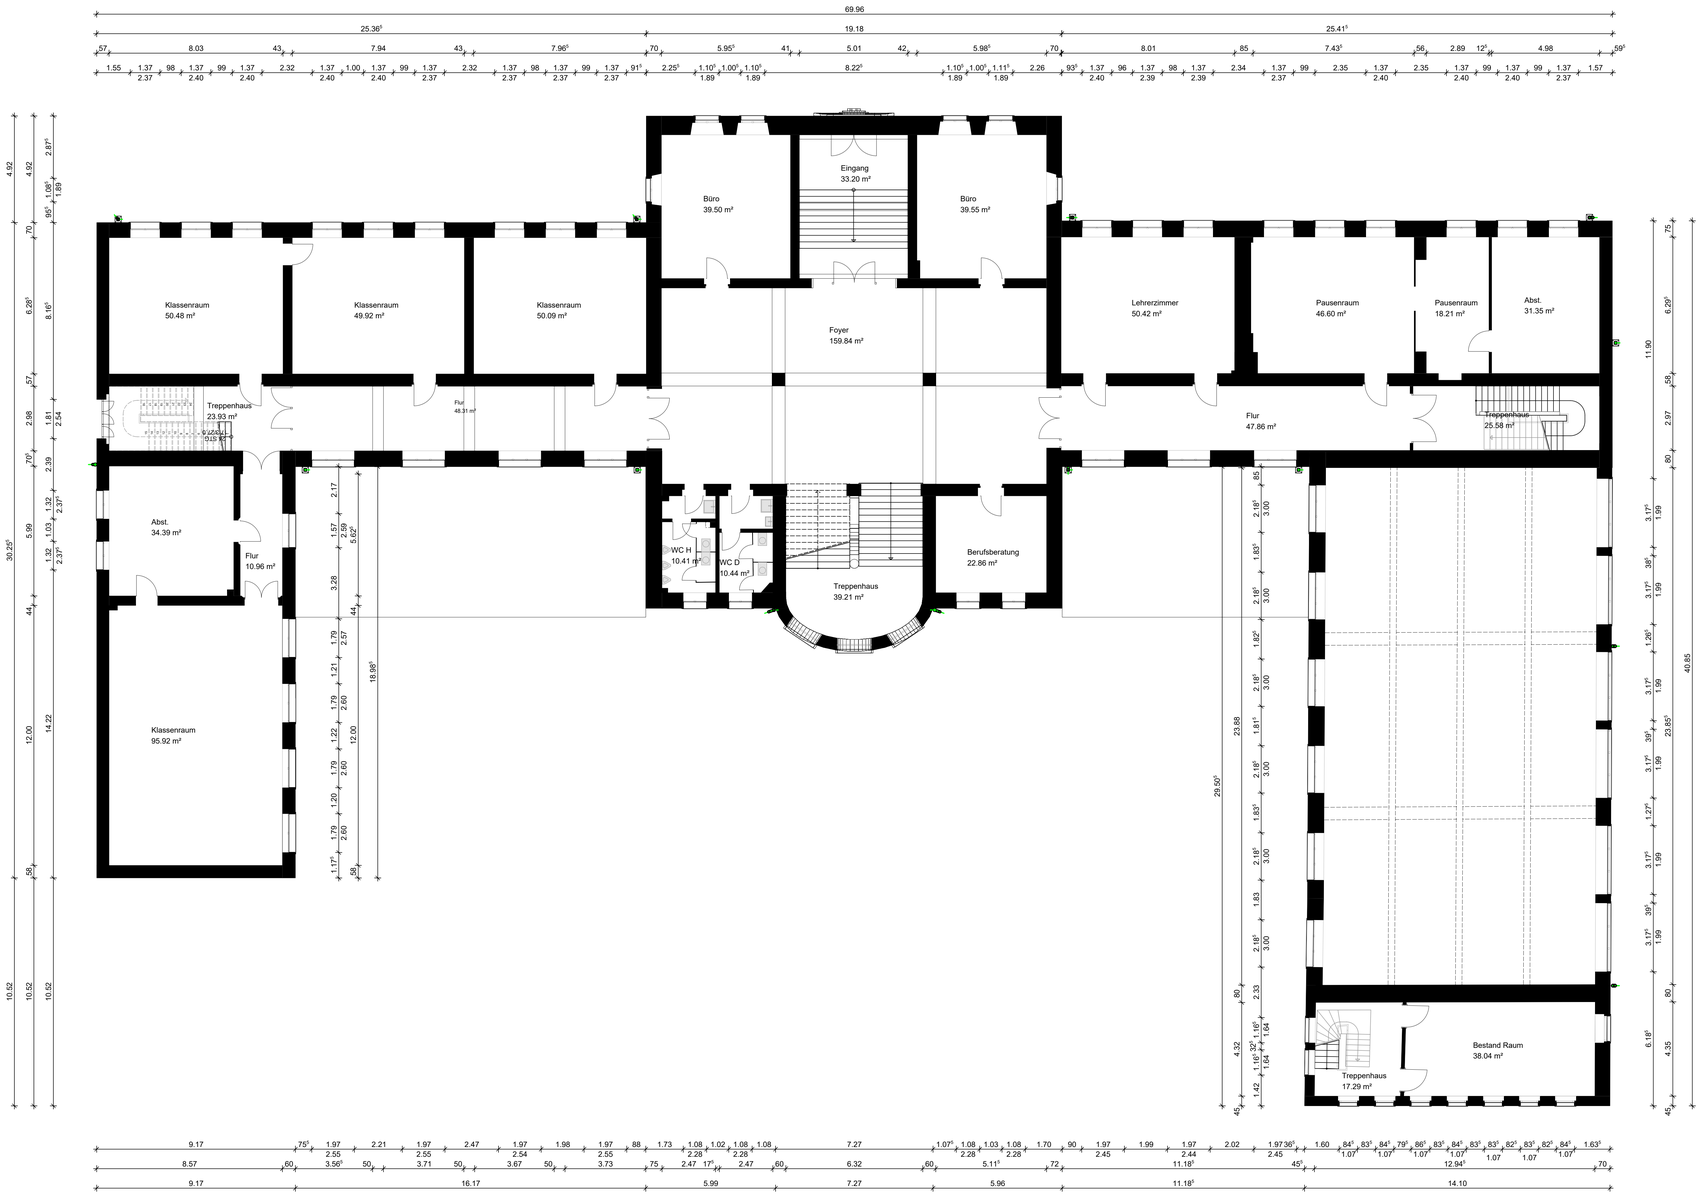

Bauherr:	OKFF EG = EFH + - ünN
Duisburg,den	Anmerkung: Die Höhen im Plan beziehen sich alle auf OKFF
Architekt:	
Duisburg,den	


(Planung)	Bauherr:
Tel.: Fax.:	Sondervermögen-Immobilien Duisburg
E-Mail:	(SVI)
(Statik)	Schifferstr. 190
Tel.: Fax.:	D- 47059 Duisburg
E-Mail:	Projektleitung:
(H.S.)	Telefon:
Tel.: Fax.:	Telefax:
E-Mail:	E-Mail:
(Elektro)	
Tel.: Fax.:	
E-Mail:	

Projekt: Bestandserfassung Landfermann Gymnasium Nahestraße 12 47051 Duisburg	SAP- / Auftrags-Nr.: Wirtschaftseinheit: Gebäude: 1
Planbezeichnung/ Darstellung: GRUNDRISS ERDGESCHOSS	Bauteil / Trakt: Maßstab:

Blatt-Nr.:	Index:	Erstverfasser/in:	Fachbereich:
		Gezeichnet: R.S.	Planart:
		Datum: 16.09.2026	Plannummer:

Anmerkung:

Der Entwurf ist geistiges Eigentum des Planers und urheberrechtlich geschützt. Vervielfältigung und Weitergabe an Dritte erfolgt nur mit ausdrücklicher Genehmigung des Planverfassers. Bei Missbrauch bleiben rechtliche Schritte vorbehalten.

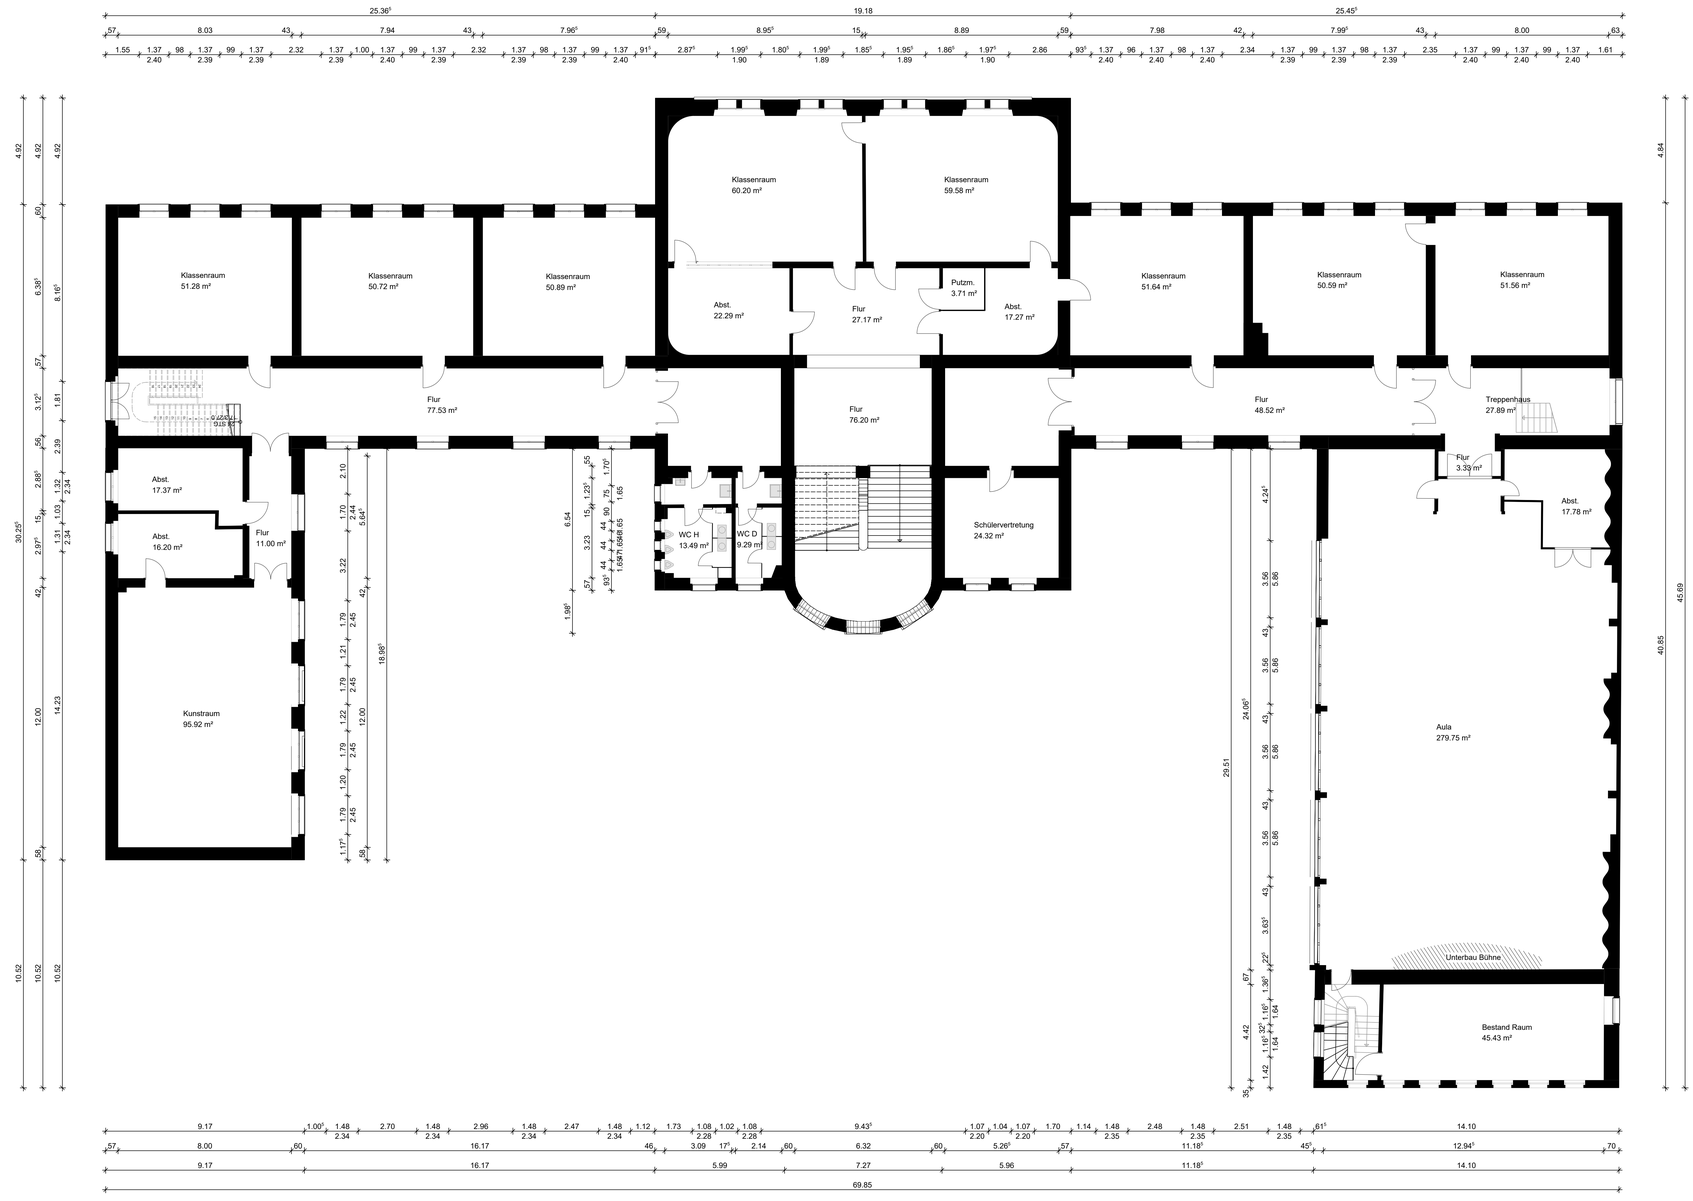

Bauherr:	
Duisburg,den	.
Architekt:	
Duisburg,den	.

OKFF EG = EFH
= ...üNN

Anmerkung: Die Höhen im Plan beziehen sich alle auf OKFF

(Planung:)	
Tel.:	Fax:
E-Mail:	
(Statik:)	
Tel.:	Fax:
E-Mail:	
(HLS:)	
Tel.:	Fax:
E-Mail:	
(Elektro:)	
Tel.:	Fax:
E-Mail:	

Bauherr:

Sondervermögen-Immobilien Duisburg (SVI)
Schifferstr. 190
D- 47059 Duisburg

Projektleitung: .
Telefon: .
Telefax: .
E-Mail: .

Projekt:

Bestandserfassung
Landfermann Gymnasium
Nahestraße 12
47051 Duisburg

SAP- / Auftrags-Nr.: .
Wirtschaftseinheit: .
Gebäude: 1


Planbezeichnung/ Darstellung:

GRUNDRISS
1. OBERGESCHOSS

Blatt-Nr.: .
Index: .
Erfasser/Bearbeiter: .
Gezeichnet: R.S.
Datum: 16.09.2026
Fachbereich: .
Planart: .
Plannummer: .

Anmerkung:

Der Entwurf ist geistiges Eigentum des Planers und urheberrechtlich geschützt. Vervielfältigung und Weitergabe an Dritte erfolgt nur mit ausdrücklicher Genehmigung des Planverfassers. Bei Missbrauch bleiben rechtliche Schritte vorbehalten.

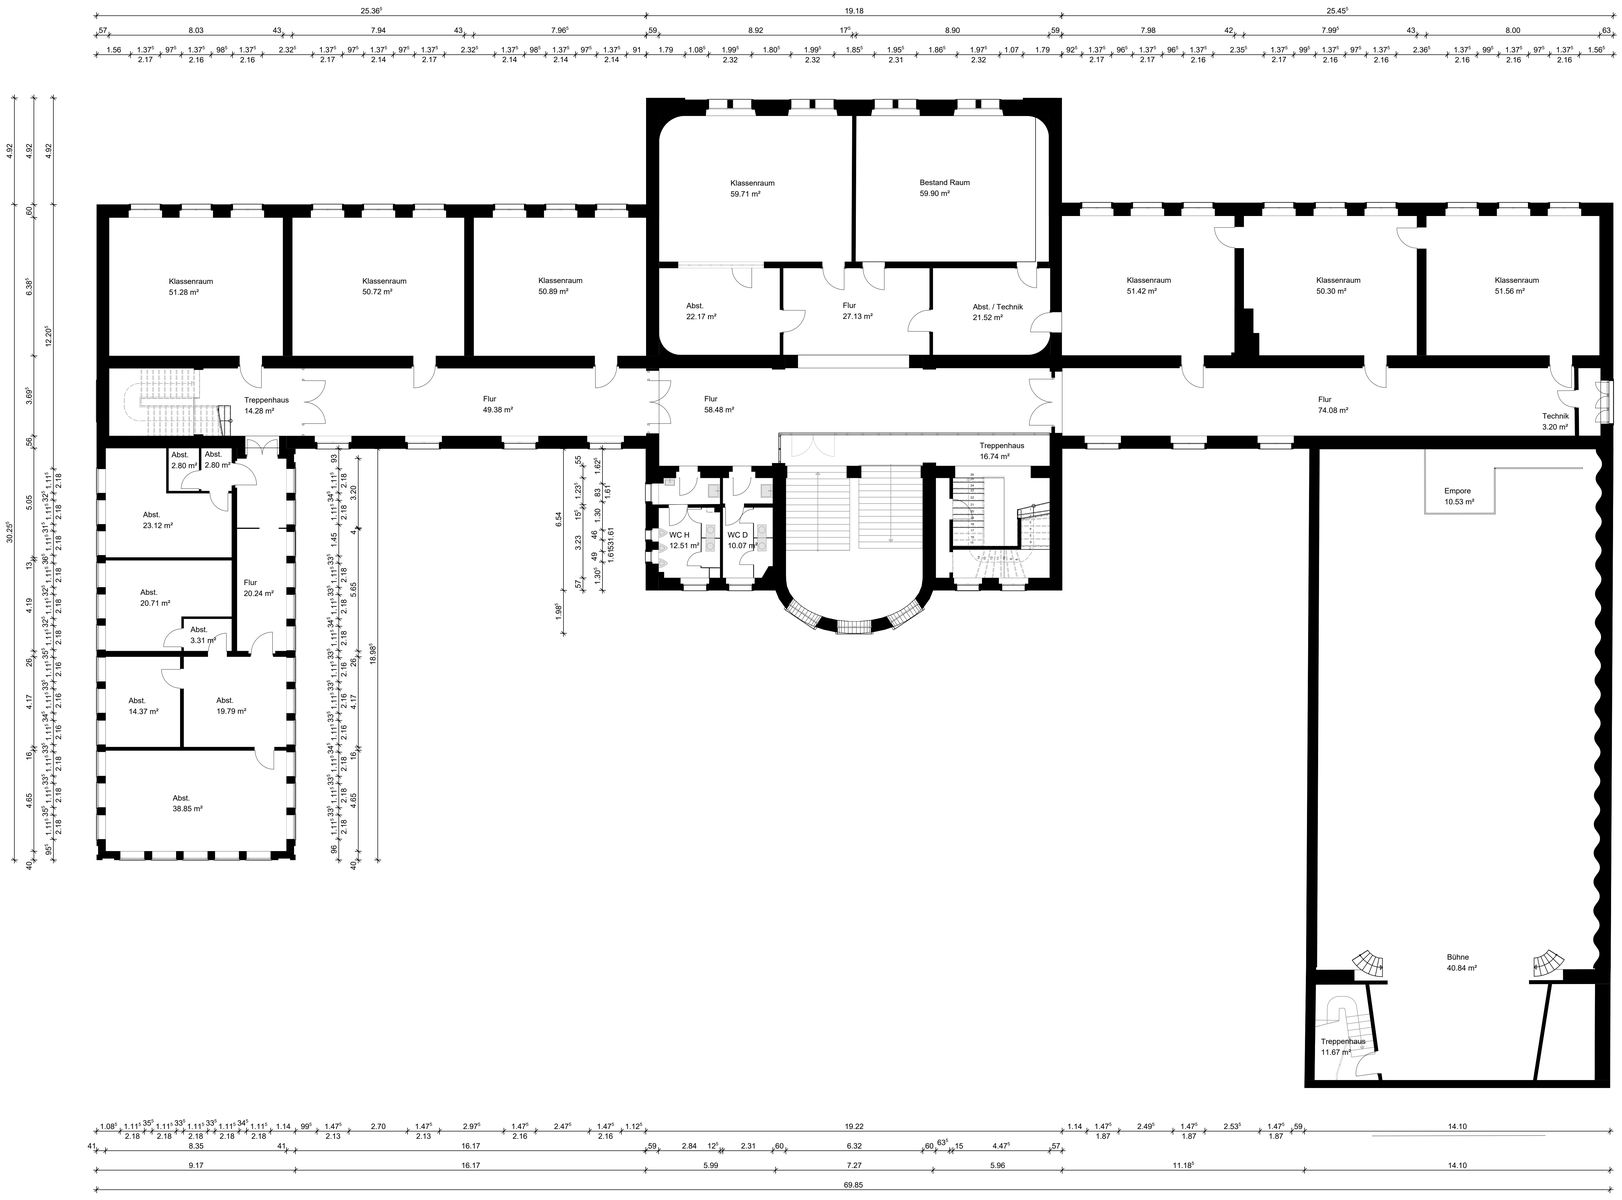

Bauherr:	
Duisburg,den	.
Architekt:	
Duisburg,den	.

OKFF EG = EFH
= ±NN

Anmerkung: Die Höhen im Plan beziehen sich alle auf OKFF

(Planung:)	.
Tel.:	Fax.:
E-Mail:	.
(Statik:)	.
Tel.:	Fax.:
E-Mail:	.
(HLS:)	.
Tel.:	Fax.:
E-Mail:	.
(Elektro:)	.
Tel.:	Fax.:
E-Mail:	.

Bauherr:

Sondervermögen-Immobilien Duisburg
(SVI)
Schifferstr. 190
D- 47059 Duisburg

Projektleitung:	.
Telefon:	.
Telefax:	.
E-Mail:	.

Projekt:

Bestandserfassung
Landermann Gymnasium
Nahestraße 12
47051 Duisburg

SAP- / Auftrags-Nr.: .

Wirtschaftseinheit: .

Gebäude: 1

Planbezeichnung/ Darstellung:

GRUNDRISS
2. OBERGESCHOSS


Bauteil / Trakt: . .

Maßstab: .

Blatt-Nr.: .	Index: .	Erfasser/Verfasser: .	Fachbereich: .
		Gezeichnet: R.S.	Planart: .
		Datum: 16.09.2026	Plannummer:

Anmerkung:

Der Entwurf ist geistiges Eigentum des Planers und urheberrechtlich geschützt. Vervielfältigung und Weitergabe an Dritte erfolgt nur mit ausdrücklicher Genehmigung des Planverfassers. Bei Missbrauch bleiben rechtliche Schritte vorbehalten.

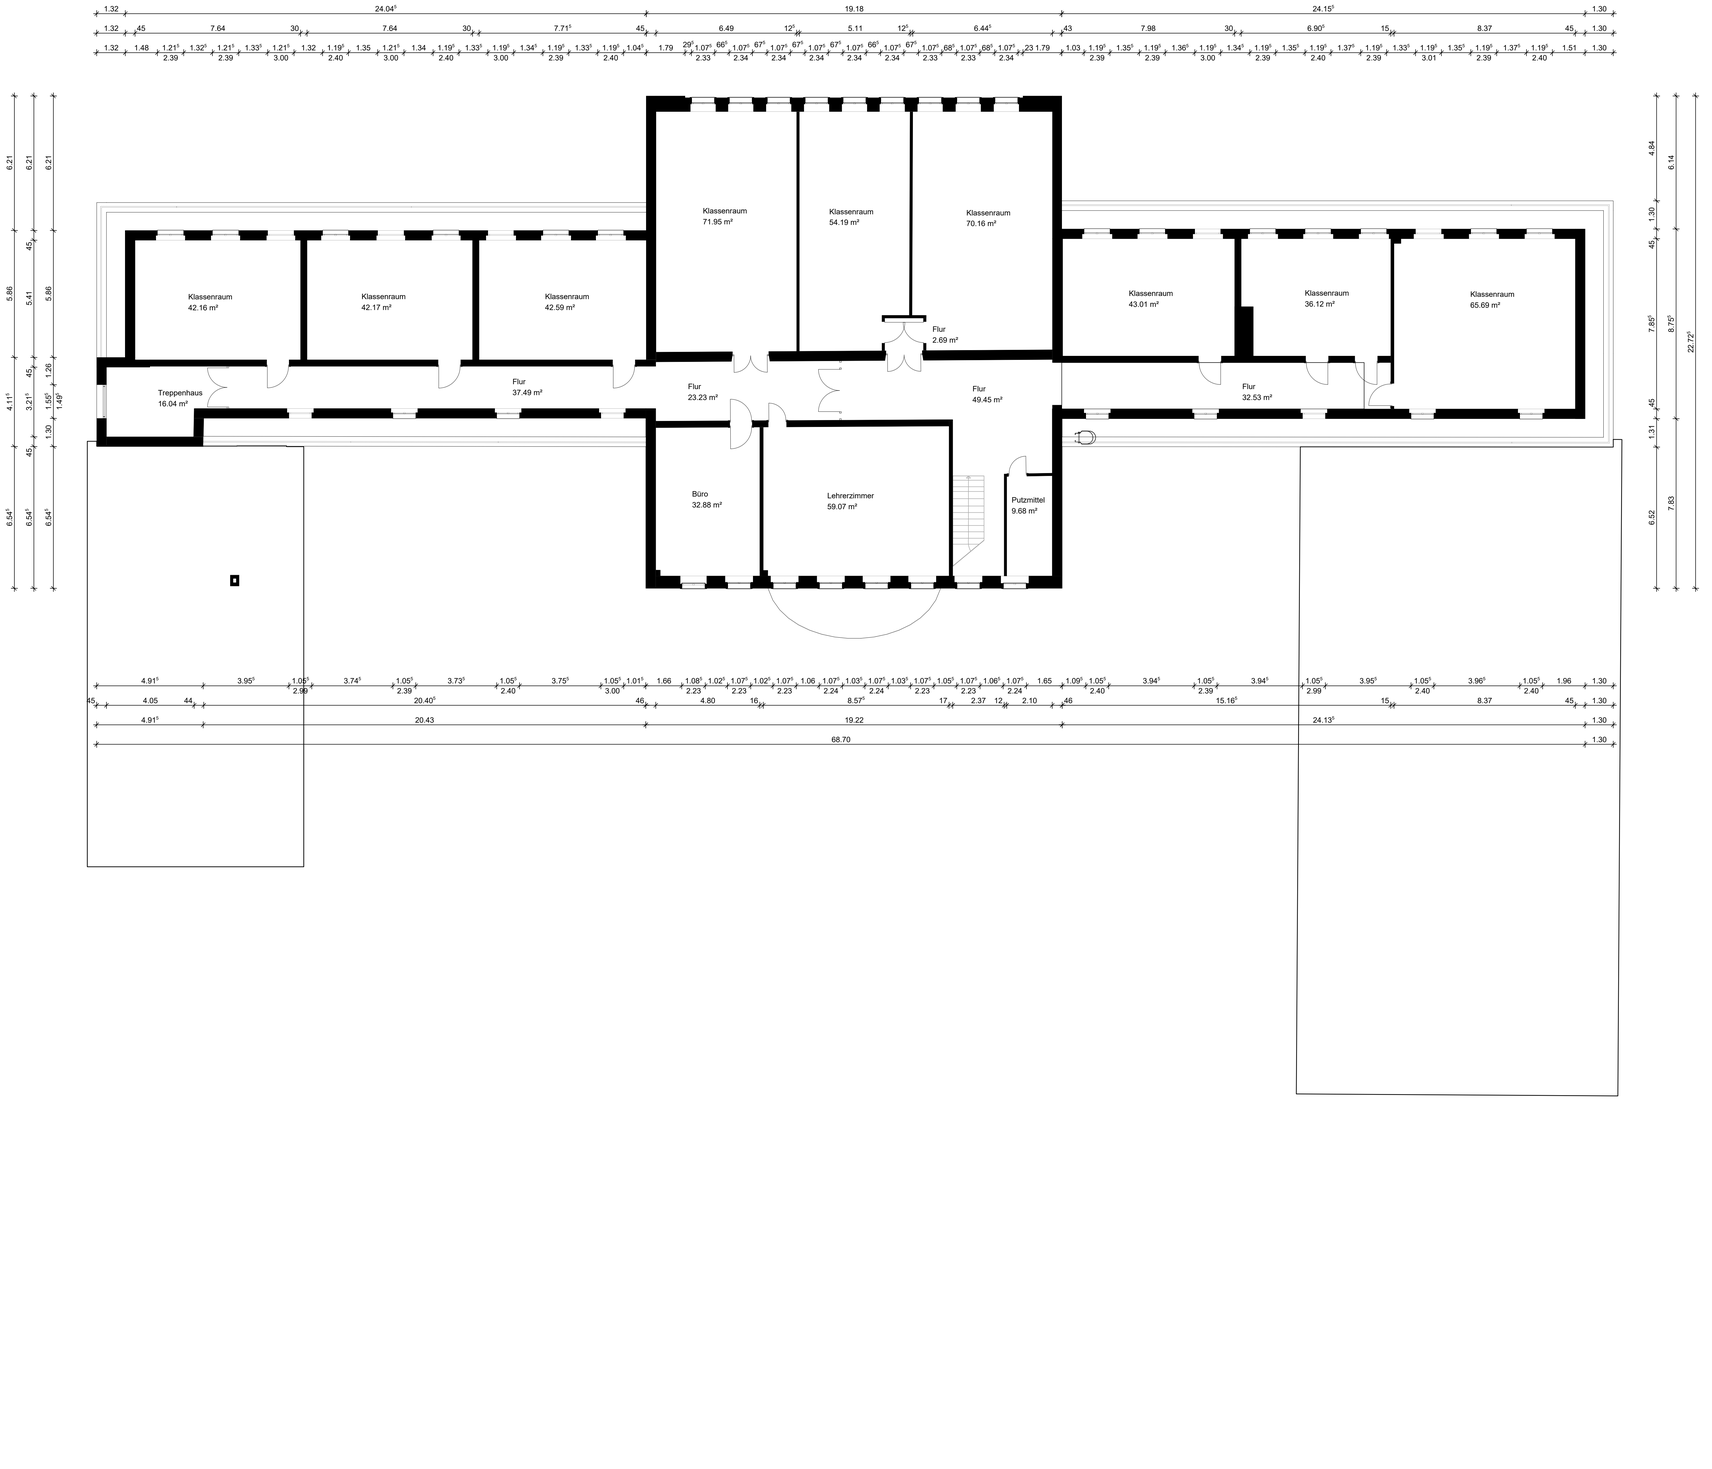

Bauherr:

Duisburg,den . .

Architekt:

Duisburg,den .

OKFF EG = EFH
= üNN

Anmerkung: Die Höhen im Plan beziehen sich alle auf OKFF

(Planung)
.
Tel.: . Fax: .
E-Mail: .

(Statik)
.
Tel.: . Fax: .
E-Mail: .

(HLS)
.
Tel.: . Fax: .
E-Mail: .

(Elektro)
.
Tel.: . Fax: .
E-Mail: .

Bauherr:

Sondervermögen-Immobilien Duisburg (SVI)
Schifferstr. 190
D- 47059 Duisburg

Projektleitung: .
Telefon: .
Telefax: .
E-Mail: .

Projekt:

Bestandserfassung
Landfermann Gymnasium
Nahestraße 12
47051 Duisburg

SAP- / Auftrags-Nr.: .

Wirtschaftseinheit: .

Gebäude: 1

Planbezeichnung/ Darstellung:

GRUNDRISS
3. OBERGESCHOSS


Bauteil / Trakt: . .

Maßstab: .

Blatt-Nr.:	Index:	Entwurfsverfasser:	Fachbereich:
.	.	.	.
		Gezeichnet: R.S.	Planart: .
		Datum: 16.09.2026	Plannummer: .

Anmerkung: .

Der Entwurf ist geistiges Eigentum des Planers und urheberrechtlich geschützt. Vervielfältigung und Weitergabe an Dritte erfolgt nur mit ausdrücklicher Genehmigung des Planverfassers. Bei Missbrauch bleiben rechtliche Schritte vorbehalten.

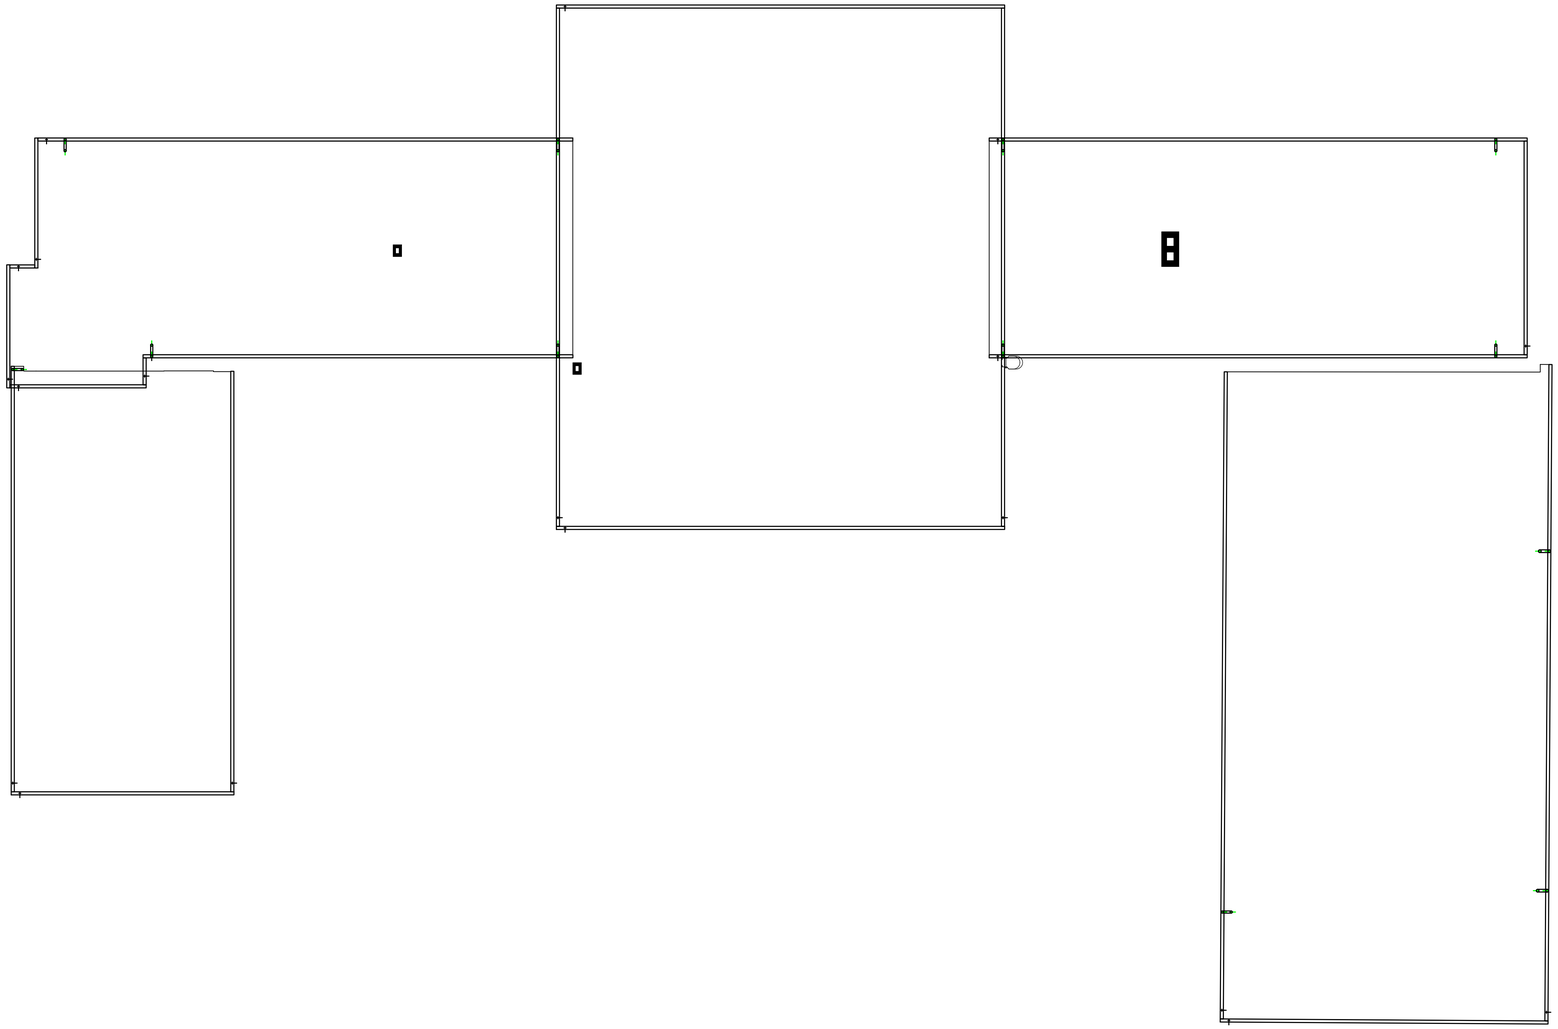

Bauherr:

Duisburg,den .

Architekt:

Duisburg,den .

OKFF EG = EFH
= . (NN

Anmerkung: Die Höhen im Plan beziehen sich alle auf OKFF

(Planung)
. .
Tel.: . Fax: .
E-Mail: .

(Statik)
. .
Tel.: . Fax: .
E-Mail: .

(HLS)
. .
Tel.: . Fax: .
E-Mail: .

(Elektro)
. .
Tel.: . Fax: .
E-Mail: .

Bauherr:

Sondervermögen-Immobilien Duisburg
(SVI)
Schifferstr. 190
D- 47059 Duisburg
Projektleitung: .
Telefon: .
Telefax: .
E-Mail: .

Projekt:

Bestandserfassung
Landfermann Gymnasium
Nahestraße 12
47051 Duisburg

SAP- / Auftrags-Nr.: .

Wirtschaftseinheit: .

Gebäude: 1

Planbezeichnung/ Darstellung:

GRUNDRISS
DACHGESCHOSS


Bauteil / Trakt: .


Maßstab: .

Blatt-Nr.:	Index:	Erfasser/bearbeiter:	Fachbereich:
.	.	.	.
		Gezeichnet: R.S.	Planart: .
		Datum: 16.09.2026	Plannummer:

Anmerkung:

Der Entwurf ist geistiges Eigentum des Planers und urheberrechtlich geschützt. Vervielfältigung und Weitergabe an Dritte erfolgt nur mit ausdrücklicher Genehmigung des Planverfassers. Bei Missbrauch stehen rechtliche Schritte vorbehalten.

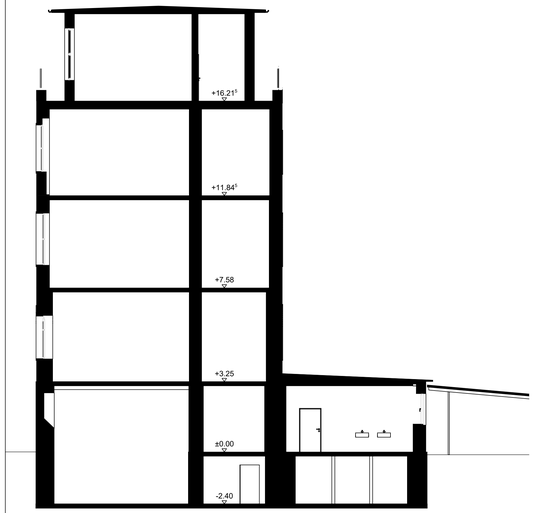

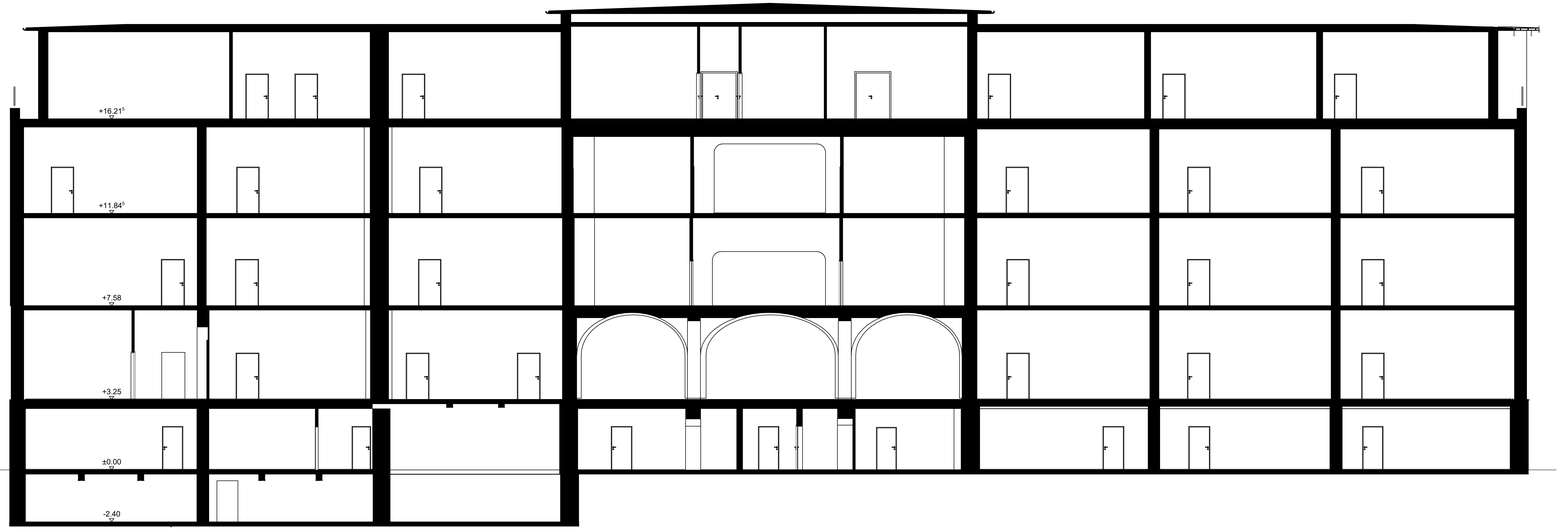

Bauherr:

Duisburg,den .

Architekt:

Duisburg,den .

OKFF EG = EFH
= ±0m

Anmerkung: Die Höhen im Plan
beziehen sich alle auf OKFF

(Planung)
.
Tel.: . Fax: .
E-Mail: .

(Statik)
.
Tel.: . Fax: .
E-Mail: .

(H,S)
.
Tel.: . Fax: .
E-Mail: .

(Elektro)
.
Tel.: . Fax: .
E-Mail: .

Bauherr:

Sondervermögen-Immobilien Duisburg
(SVI)
Schifferstr. 190
D- 47059 Duisburg

Projektleitung: .
Telefon: .
Telefax: .
E-Mail: .

Projekt:

Bestandserfassung
Landfermann Gymnasium
Nahestraße 12
47051 Duisburg

SAP- / Auftrags-Nr.: .

Wirtschaftseinheit: .

Gebäude: 1

Planbezeichnung/ Darstellung:

SCHNITTE


Raster / Traki: .

Maßstab: .

Blatt-Nr.	Index:	Erfasser/bearbeiter:	Fachbereich:
.	.	.	.
		Gezeichnet: R.S.	Planart: .
		Datum: 16.09.2026	Plannummer:

Anmerkung:

Der Entwurf ist geistiges Eigentum des Planers und urheberrechtlich geschützt. Vervielfältigung und Weitergabe an Dritte
erfolgt nur mit ausdrücklicher Genehmigung des Planverfassers. Bei Missbrauch stehen rechtliche Schritte vorbehalten.

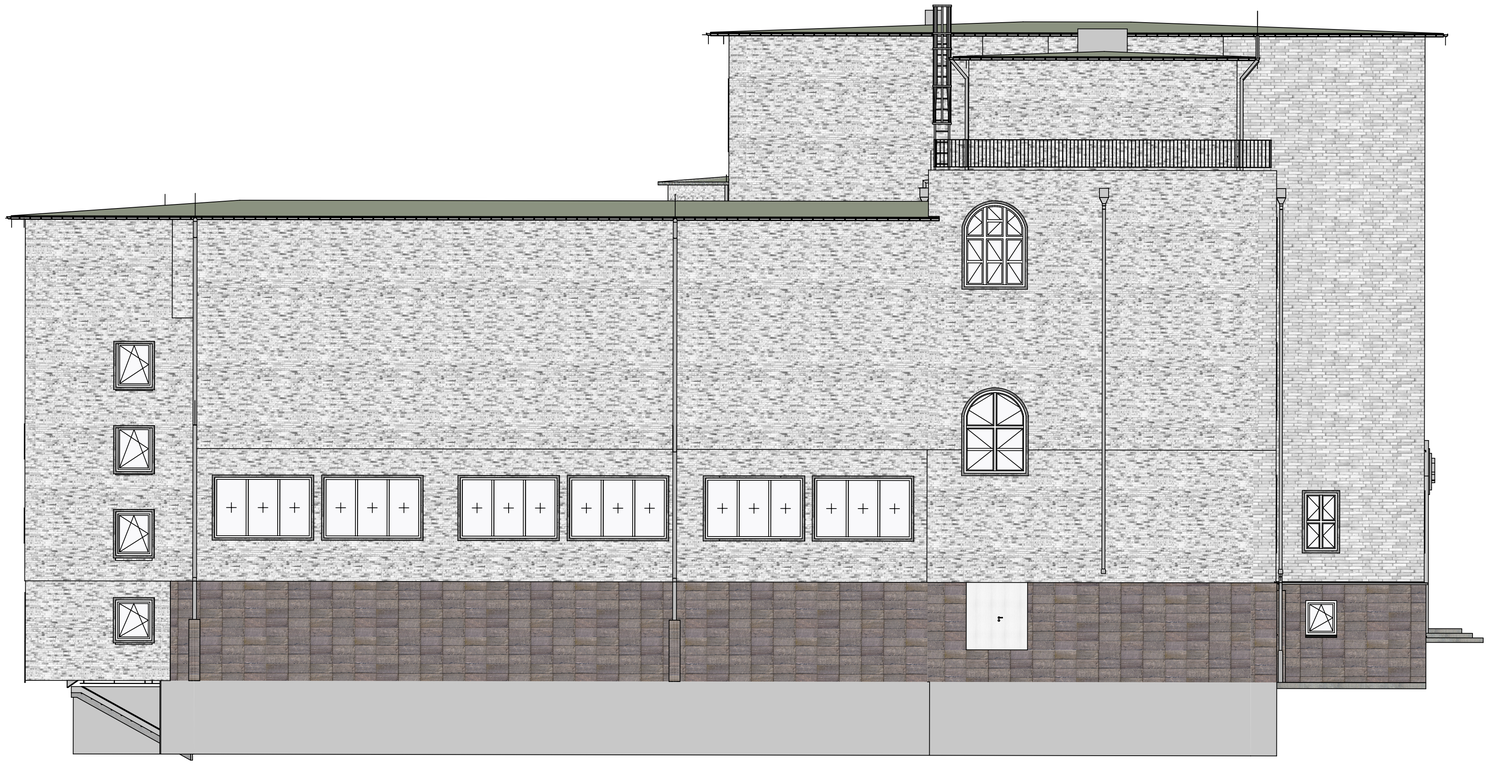

Bauherr:

Duisburg,den .

Architekt:

Duisburg,den .

OKFF EG = EFH
= . üNN

Anmerkung: Die Hohen im Plan beziehen sich alle auf OKFF

(Planung)
.
.
Tel.: . Fax: .
E-Mail: .

(Statik)
.
.
Tel.: . Fax: .
E-Mail: .

(HLS)
.
.
Tel.: . Fax: .
E-Mail: .

(Elektro)
.
.
Tel.: . Fax: .
E-Mail: .

Bauherr:

Sondervermögen-Immobilien Duisburg
(SVI)
Schifferstr. 190
D- 47059 Duisburg

Projektleitung: .
Telefon: .
Telefax: .
E-Mail: .

Projekt:

Bestandserfassung
Landfermann Gymnasium
Nahestraße 12
47051 Duisburg

SAP- / Auftrags-Nr.: .

Wirtschaftseinheit: .

Gebäude: 1

Planbezeichnung/ Darstellung:

ANSICHT
NORDEN


Bauteil / Trakt: .

Maßstab: .

Blatt-Nr.:	Index:	Entwurfsverfasser: .	Fachbereich: .
.	.	Gezeichnet: R.S.	Planart: .
		Datum: 16.09.2026	Plannummer:

Anmerkung:

Der Entwurf ist geistiges Eigentum des Planers und urheberrechtlich geschützt. Vervielfältigung und Weitergabe an Dritte erfolgt nur mit ausdrücklicher Genehmigung des Planverfassers. Bei Missbrauch bleiben rechtliche Schritte vorbehalten.

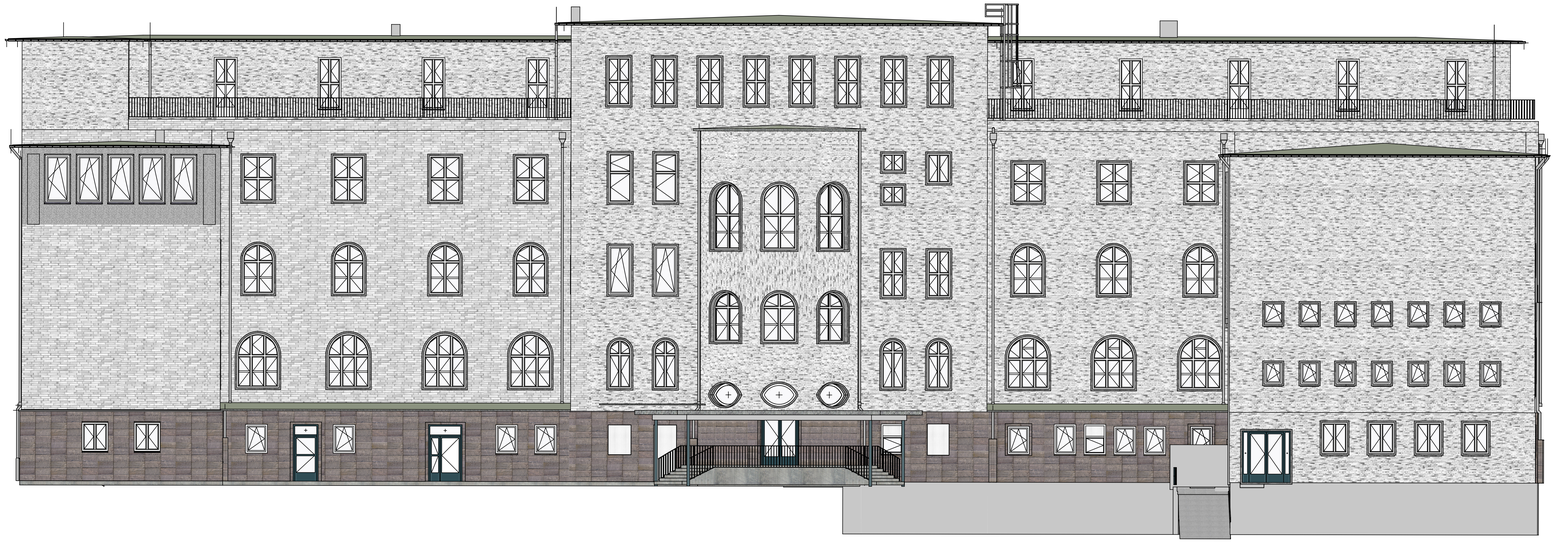

Bauherr:

Duisburg,den .

Architekt:

Duisburg,den .

OKFF EG = EFH
+/- cm

Anmerkung: Die Höhen im Plan beziehen sich alle auf OKFF

(Planung)
.
Tel.: . Fax: .
E-Mail: .

(Statik)
.
Tel.: . Fax: .
E-Mail: .

(H,S,I)
.
Tel.: . Fax: .
E-Mail: .

(Elektro)
.
Tel.: . Fax: .
E-Mail: .

Bauherr:

Sondervermögen-Immobilien Duisburg (SVI)

Schifferstr. 190
D- 47059 Duisburg

Projektleitung: .
Telefon: .
Telefax: .
E-Mail: .

Projekt:

Bestandserfassung
Landfermann Gymnasium
Nahestraße 12
47051 Duisburg

SAP- / Auftrags-Nr.: .

Wirtschaftseinheit: .

Gebäude: 1

Planbezeichnung/ Darstellung:

ANSICHT
WESTEN


Bauteil / Trakt: .

Maßstab: .

Blatt-Nr.:	Index:	Erfasser/bearbeiter:	Fachbereich:
.	.	.	.
		Gezeichnet: R.S.	Planart: .
		Datum: 16.09.2026	Plannummer:

Anmerkung:

Der Entwurf ist geistiges Eigentum des Planers und urheberrechtlich geschützt. Vervielfältigung und Weitergabe an Dritte erfolgt nur mit ausdrücklicher Genehmigung des Planverfassers. Bei Missbrauch stehen rechtliche Schritte vorbehalten.

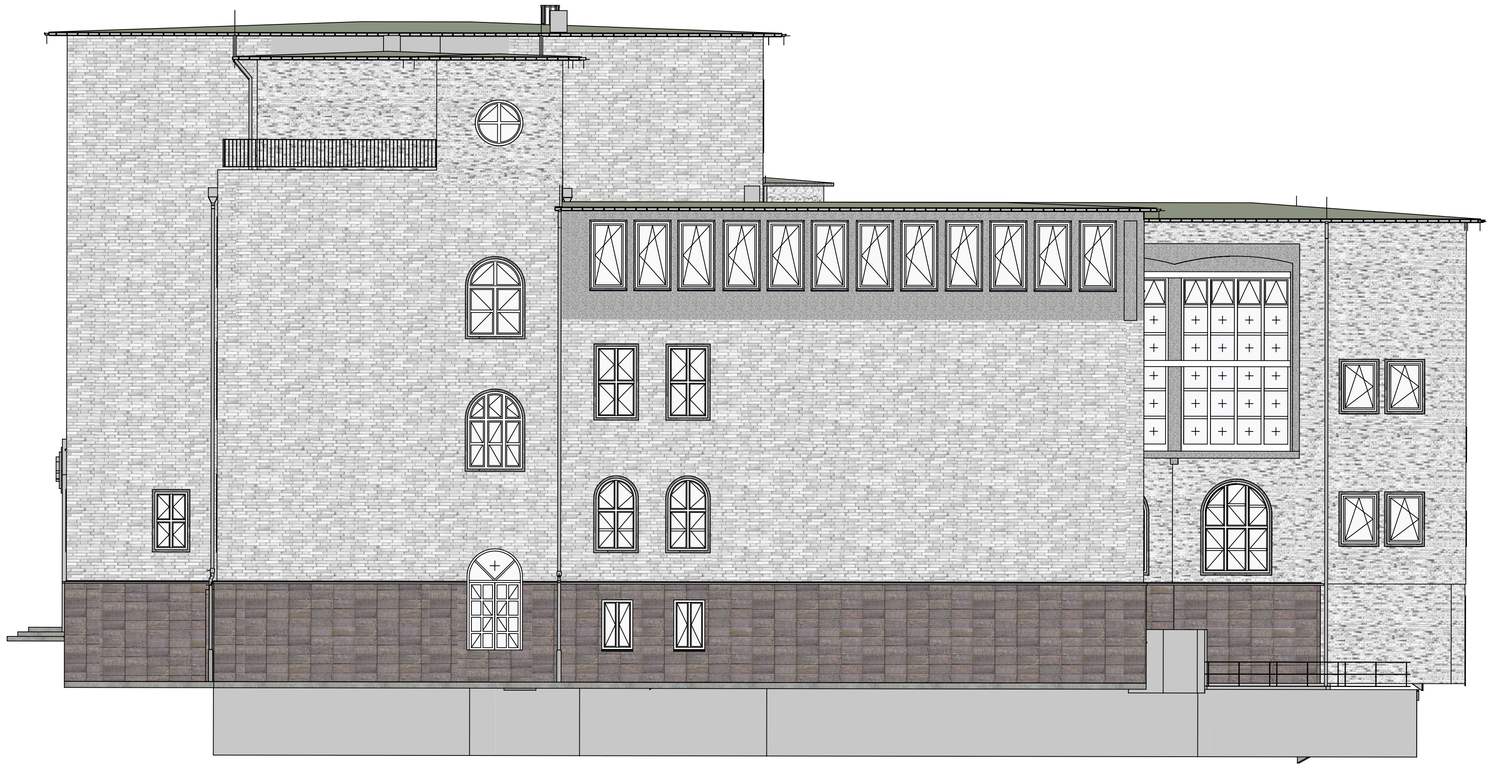

Bauherr:

Duisburg,den .

Architekt:

Duisburg,den .

OKFF EG = EFH
= . üNN

Anmerkung: Die Höhen im Plan beziehen sich alle auf OKFF

(Planung)
.
.
Tel.: . Fax: .
E-Mail: .

(Statik)
.
.
Tel.: . Fax: .
E-Mail: .

(HLS)
.
.
Tel.: . Fax: .
E-Mail: .

(Elektro)
.
.
Tel.: . Fax: .
E-Mail: .

Bauherr:

Sondervermögen-Immobilien Duisburg
(SVI)
Schifferstr. 190
D- 47059 Duisburg

Projektleitung: .
Telefon: .
Telefax: .
E-Mail: .

Projekt:

Bestandserfassung
Landfermann Gymnasium
Nahestraße 12
47051 Duisburg

SAP- / Auftrags-Nr.: .

Wirtschaftseinheit: .

Gebäude: 1

Planbezeichnung/ Darstellung:

ANSICHT
SÜDEN


Bauteil / Trakt: .

Maßstab: .

Blatt-Nr.:	Index:	Entwurfsverfasser: .	Fachbereich: .
.	.	Gezeichnet: R.S.	Planart: .
		Datum: 16.09.2026	Plannummer:

Anmerkung:

Der Entwurf ist geistiges Eigentum des Planers und urheberrechtlich geschützt. Vervielfältigung und Weitergabe an Dritte erfolgt nur mit ausdrücklicher Genehmigung des Planverfassers. Bei Missbrauch bleiben rechtliche Schritte vorbehalten.

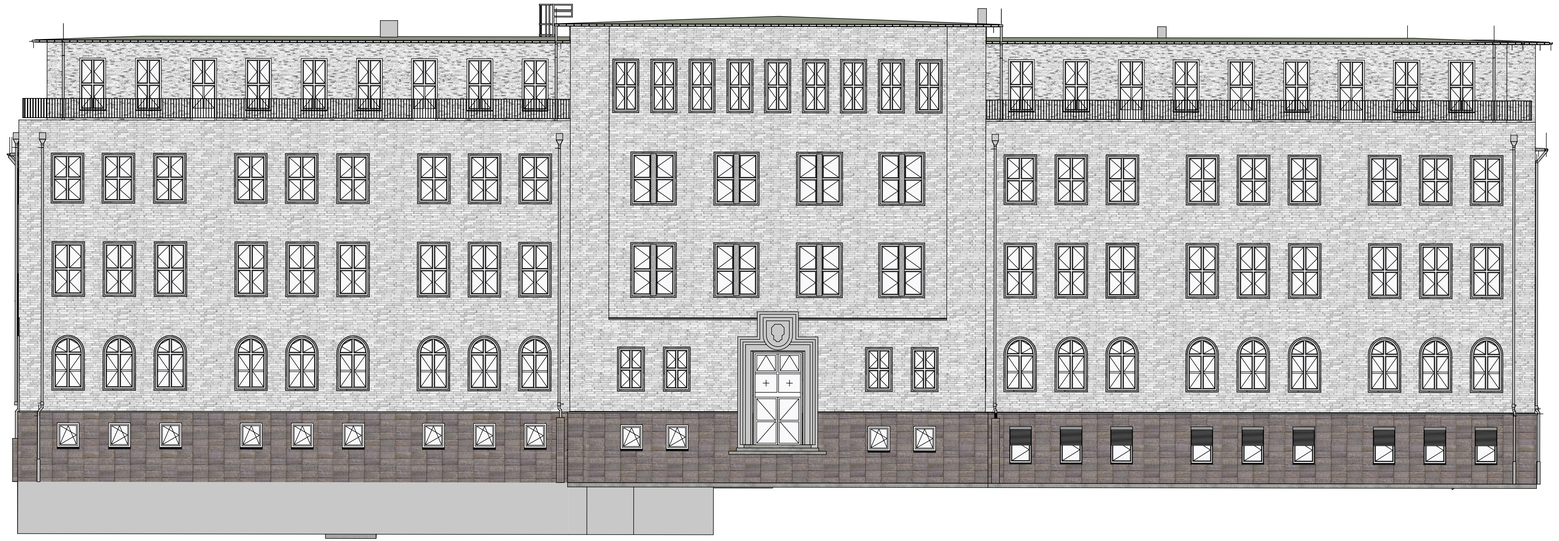

Bauherr:

Duisburg,den .

Architekt:

Duisburg,den .

OKFF EG = EFH
+/- cm

Anmerkung: Die Höhen im Plan
bestehen sich alle auf OKFF

(Planung)
.
Tel.: . Fax: .
E-Mail: .

(Statik)
.
Tel.: . Fax: .
E-Mail: .

(H,S)
.
Tel.: . Fax: .
E-Mail: .

(Elektro)
.
Tel.: . Fax: .
E-Mail: .

Bauherr:

Sondervermögen-Immobilien Duisburg
(SVI)
Schifferstr. 190
D- 47059 Duisburg

Projektleitung: .
Telefon: .
Telefax: .
E-Mail: .

Projekt:

Bestandserfassung
Landfermann Gymnasium
Nahestraße 12
47051 Duisburg

SAP- / Auftrags-Nr.: .

Wirtschaftseinheit: .

Gebäude: 1

Planbezeichnung/ Darstellung:

Bauteil / Trakt: .

Maßstab: .

Blatt-Nr.:	Index:	Erfasser/bearbeiter:	Fachbereich:
-	-	.	.
		Gezeichnet: R.S.	Planart: .
		Datum: 16.09.2026	Plannummer:

Anmerkung:

Der Entwurf ist geistiges Eigentum des Planers und urheberrechtlich geschützt. Vervielfältigung und Weitergabe an Dritte
erfolgt nur mit ausdrücklicher Genehmigung des Planverfassers. Bei Missbrauch stehen rechtliche Schritte vorbehalten.