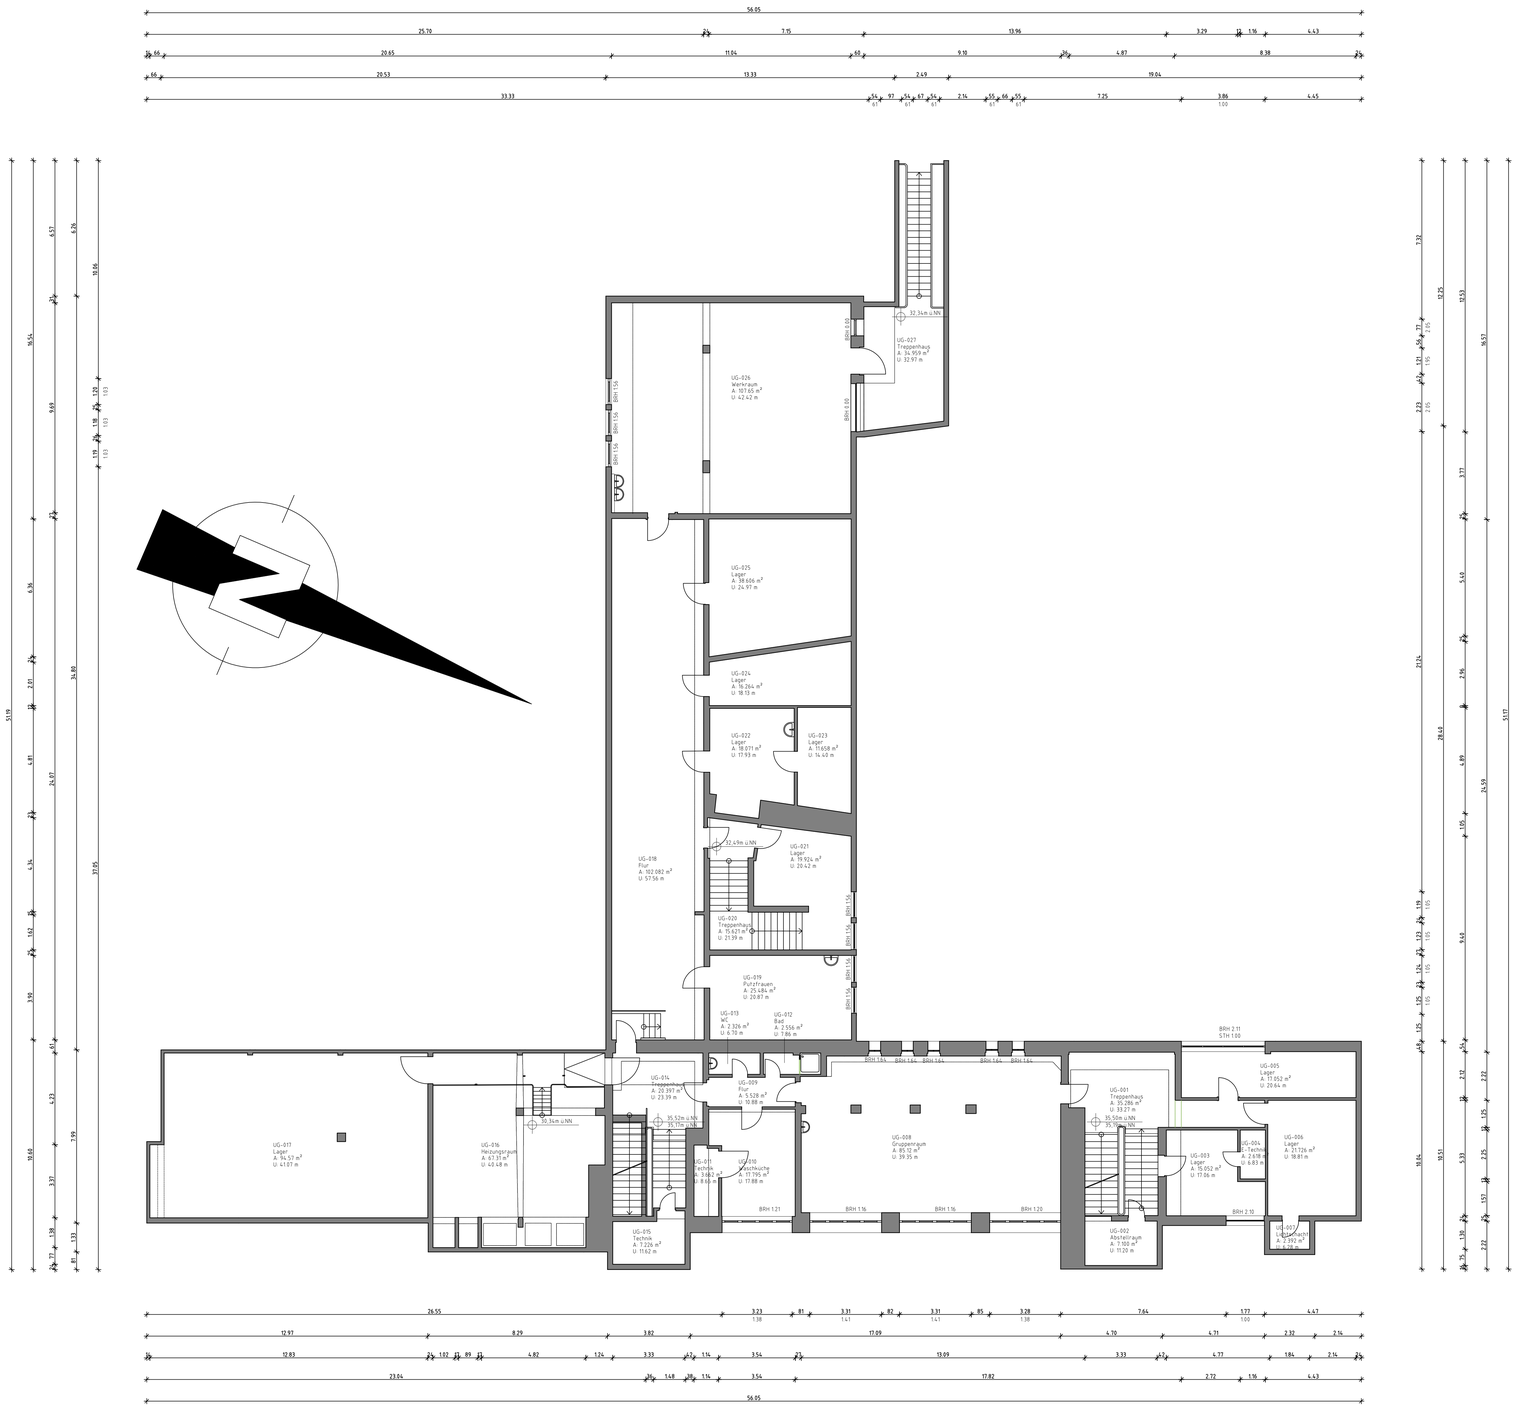

Grundriss UG

BGF = 1064.55 m²

2cm

0 2 10 20m

1	17.07.2023	PVA	Neuerstellung
D.	Datum	Gez.	Änderung

Anmerkung: Die Höhen im Plan beziehen sich alle auf NHN

(Planung:)
Tel.: Fax:
E-Mail:
(Statik:)
Tel.: Fax:
E-Mail:
(HLS:)
Tel.: Fax:
E-Mail:
(Elektro:)
Tel.: Fax:
E-Mail:

Bauherr:

IMMOBILIEN-MANAGEMENT DUISBURG
Am Burgacker 3
D- 47049 Duisburg
Projektleitung: Frau Wick1
Telefon: 0203 - 283 3334
Telefax: 0203 - 283 3624
E-Mail: e-m.wick@stadt-duisburg.de

Projekt:
Laserscanning

GGS Hebbelstraße
Hebbelstraße 1
47057 Duisburg

SAP- / Auftrags-Nr.:
Wirtschaftseinheit:
Gebäude:

Planbezeichnung/ Darstellung:
Grundriss UG

Bauteil / Trakt:
Maßstab: 1:100

Blatt-Nr.: Index:
Entwurfsverfasser:
Gezeichnet: PVA
Datum: 17.07.2023
Fachbereich:
Planart: Bestand
Plannummer:

Anmerkung:

Der Entwurf ist geistiges Eigentum des Planers und urheberrechtlich geschützt. Vervielfältigung und Weitergabe an Dritte erfolgt nur mit ausdrücklicher Genehmigung des Planverfassers. Bei Missbrauch bleiben rechtliche Schritte vorbehalten.