
Halle 6

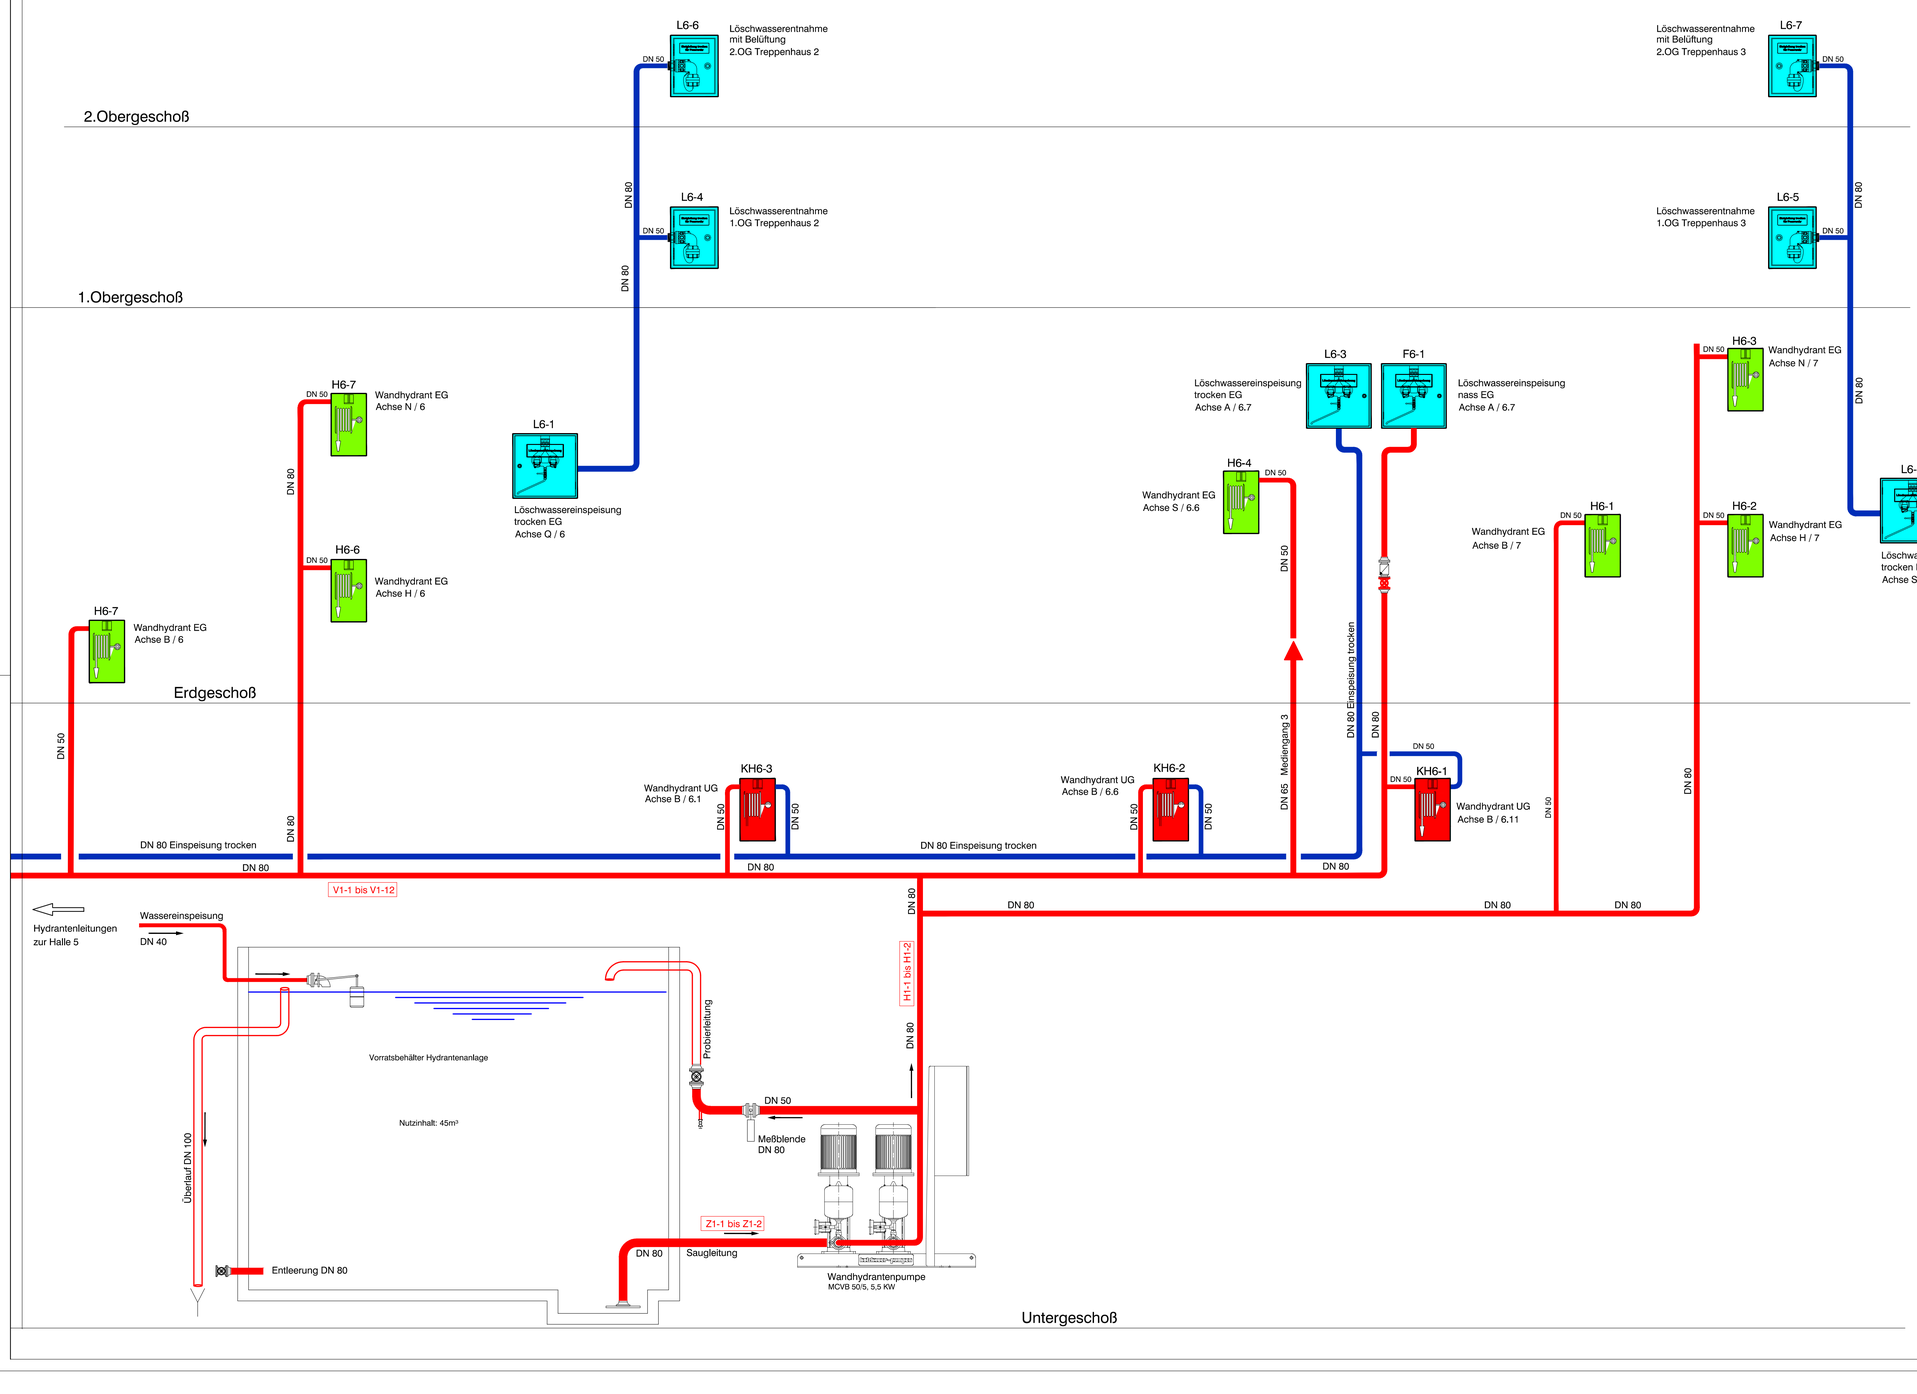

Schieber geschloßen

Schieber geöffnet

Rückschlagklappe


Meßblende in Probierleitung

Entleerungen geschlossen

Schwimmerventil

INDEX	DATUM	ÄNDERUNG	BEARB.
03	14.05.2019	Überarbeitung Revision nach CAFM Richtlinien	Eug.
02	24.03.2019	Bestandsdokumentation	Eug.
01	04.04.2019	Wandhydrantennummern ergänzt	Eug.
00	24.04.2018	Planerstellung	Eug.

Projekt: NME_TSP_9_H6_SH_XX_001_XX_F_03
Gewerk | LPH | Gebäude | Planart | Ebene | Plannummer | Phase | Status | Index

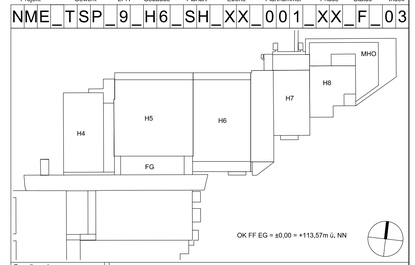

Grundlageplan:

Bauvorhaben: NME - Neue Messe Essen

Planinhalt: HYDRANTENANLAGE HALLE 6 NORD SCHEMA — REVISIONSPLAN
Blattgröße: A0 | Maßstab: KEIN | Erstellt: 03.08.2018 | Planversand: 14.08.2018

Bauherr:
Messe Essen GmbH
Ressort Bau, Messehaus Süd
Norbertstraße Postfach 10 01 65 45001 Essen
Tel. + 49 (0) 201 72 44 691

Architekt Entwurf:
slapa oberholz pszczulny | architekten
slapa oberholz pszczulny | sop GmbH & Co. KG
Karl-Arnold-Platz 1 | 40474 Düsseldorf | + 49 (0) 211 57 72 0
info@sop-architekten.de | www.sop-architekten.de

Generalunternehmer:
Implenia Hochbau GmbH
NL Großprojekte / NL Essen
An der Gehespitz 50, 63263 Neu-Isenburg

Architekt Ausführungsplanung:
Burchard Architekten GmbH
Ginsterweg 11-13, 50858 Köln
Tel: + 49 (0) 221 94 86 61 13 | Fax: + 49 (0) 221 94 86 61 23
e-mail: nme@architekt-burchard.de I www.architekt-burchard.de

Fachplanung Statik:
IDN Ingenieurbüro DOMKE Nachf.
Schleefstraße 4 , 44287 Dortmund
Tel.: +49 (0) 231 44 20 30 - 0, Fax: +49 (0) 231 44 20 30 - 40
e-mail: a16004-nme@pelle-idn.de | www.idn-du.de

Fachplanung TGA:
ARASTI Feuerschutzanlagen GmbH & Co.KG
Im Teelbruch 63, 45219 Essen
Tel: + 49 (0) 201/835 11 - 40 Fax: + 49 (0) 201/835 11 - 55
e-mail: office@arasti.de, Internet: http://www.arasti.de

Landschaftsplanung: