
EG

Bereich Messepick

Galeria-Ost

Feuerlöschkästen in der Galeria-Ost

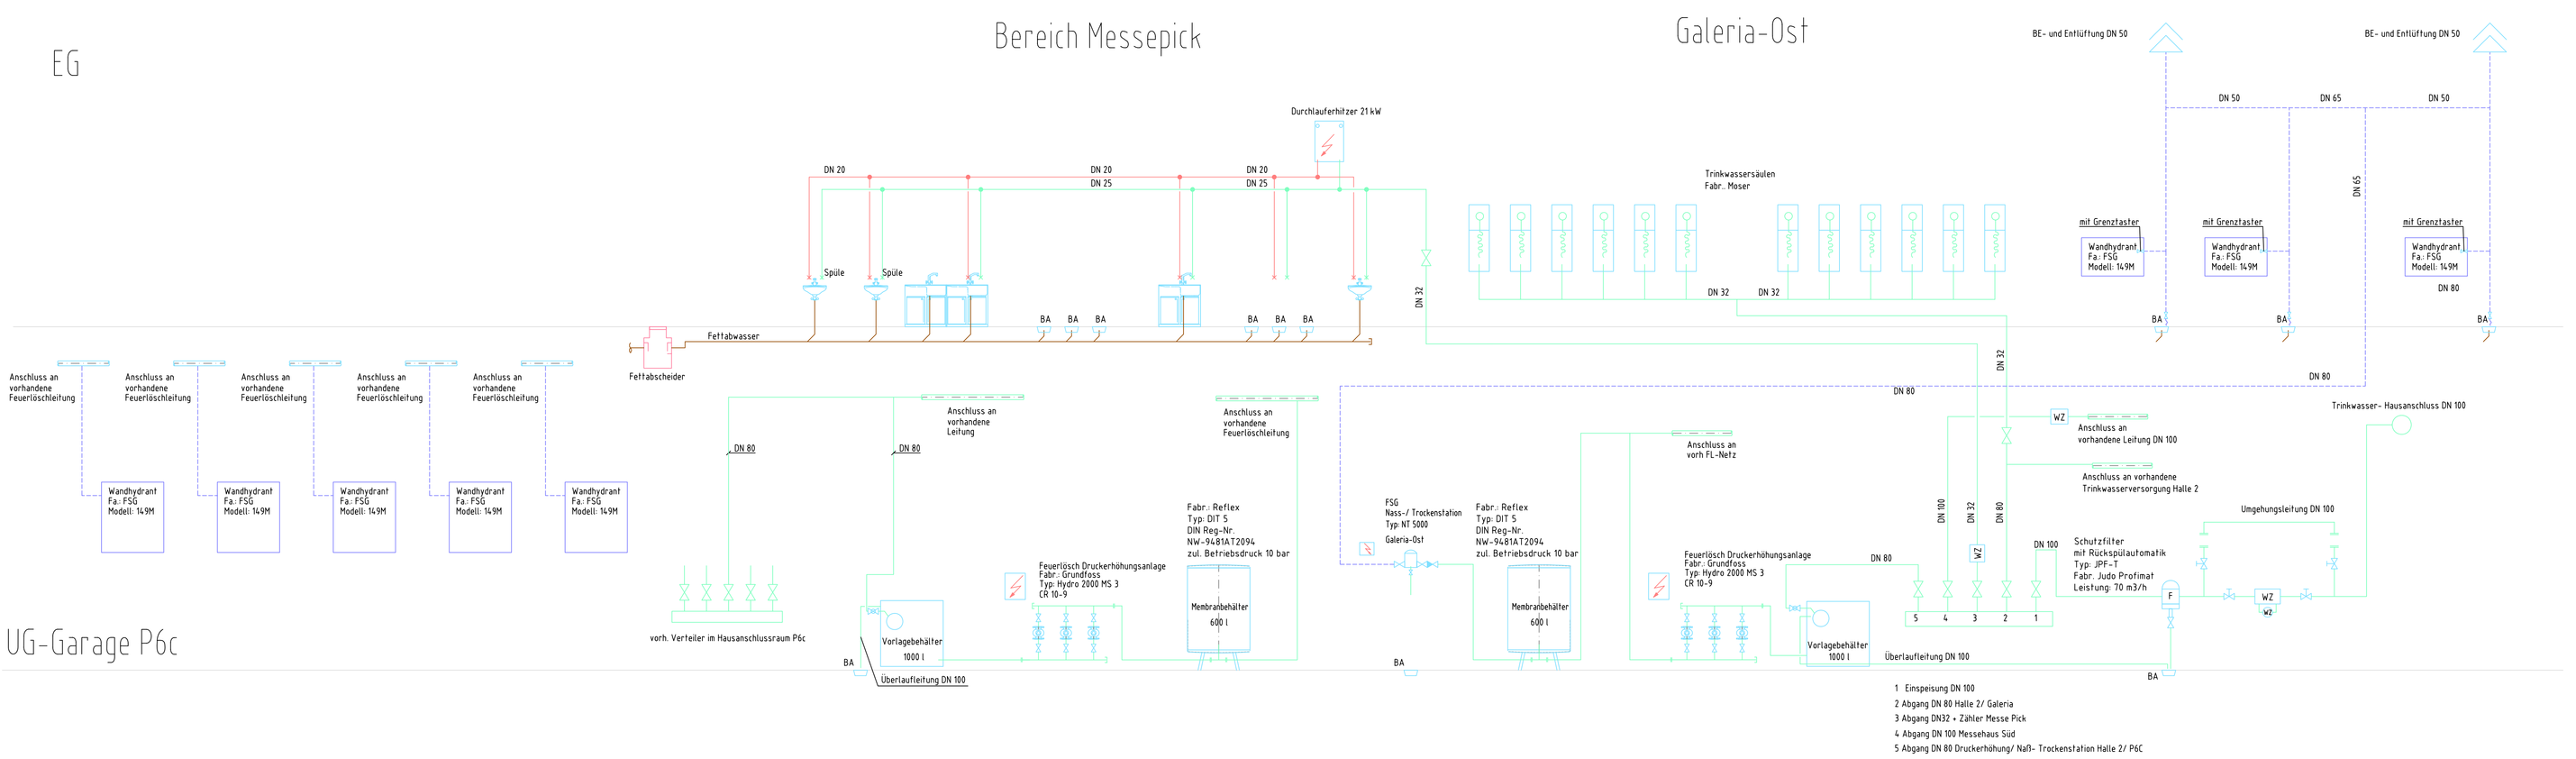

UG-Garage P6c

1 Einspeisung DN 100
2 Abgang DN 80 Halle 2/ Galeria
3 Abgang DN32 + Zähler Messe Pick
4 Abgang DN 100 Messehaus Süd
5 Abgang DN 80 Druckerhöhung/ NaSt- Trockenstation Halle 2/ P6C

Legende

- Trinkwasserleitung
- Schmutzwasserleitung
- Feuerlöschleitung
- Bodenablauf
- Absperrventil
- WZ Wasserzähler

BAUHERR:
MESSE ESSEN GmbH
Messehaus Ost Norbertstrasse
Postfach 10 01 65 D-45001 Essen
Tel. 0049 (0)201 72 44-0
Fax 0049 (0)201 72 44-248

Index	Änderung	Datum	gez.	gepr.
A	Revision	27.03.06	Od	Ki

Arbeitsgemeinschaft
"Messe Essen Galeria IIBA"

DSD
DSD-Hilgers Bausystem GmbH
BAD HONNEF-MÜNCHEN-LEIPZIG
SAARLOUIS-STUTTGART-BERLIN
LOHFELDER STR 15
53604 BAD HONNEF
TEL 02224/911-11 FAX/911-333

m+w zander
total facility solutions
M+W Zander Gebäudetechnik GmbH
Herbeller Str. 15, 50885 Köln
Tel.: +49 2234/959-0 Fax: +49 2234/959-111

Bezeichnung
MESSE ESSEN - GALERIA OST
2. Bauabschnitt
Revisionsplan
Schema Sanitär

Kom.-Nr.: G-8320232-2

	Datum	Name
gezeichnet:	23.02.06	Schneiders
geprüft:	23.02.06	Kischkel

Maßstab: %
Zchng.-Nr.: 24043_S_9_V_002-A
Blatt: 1
Anz.: 1