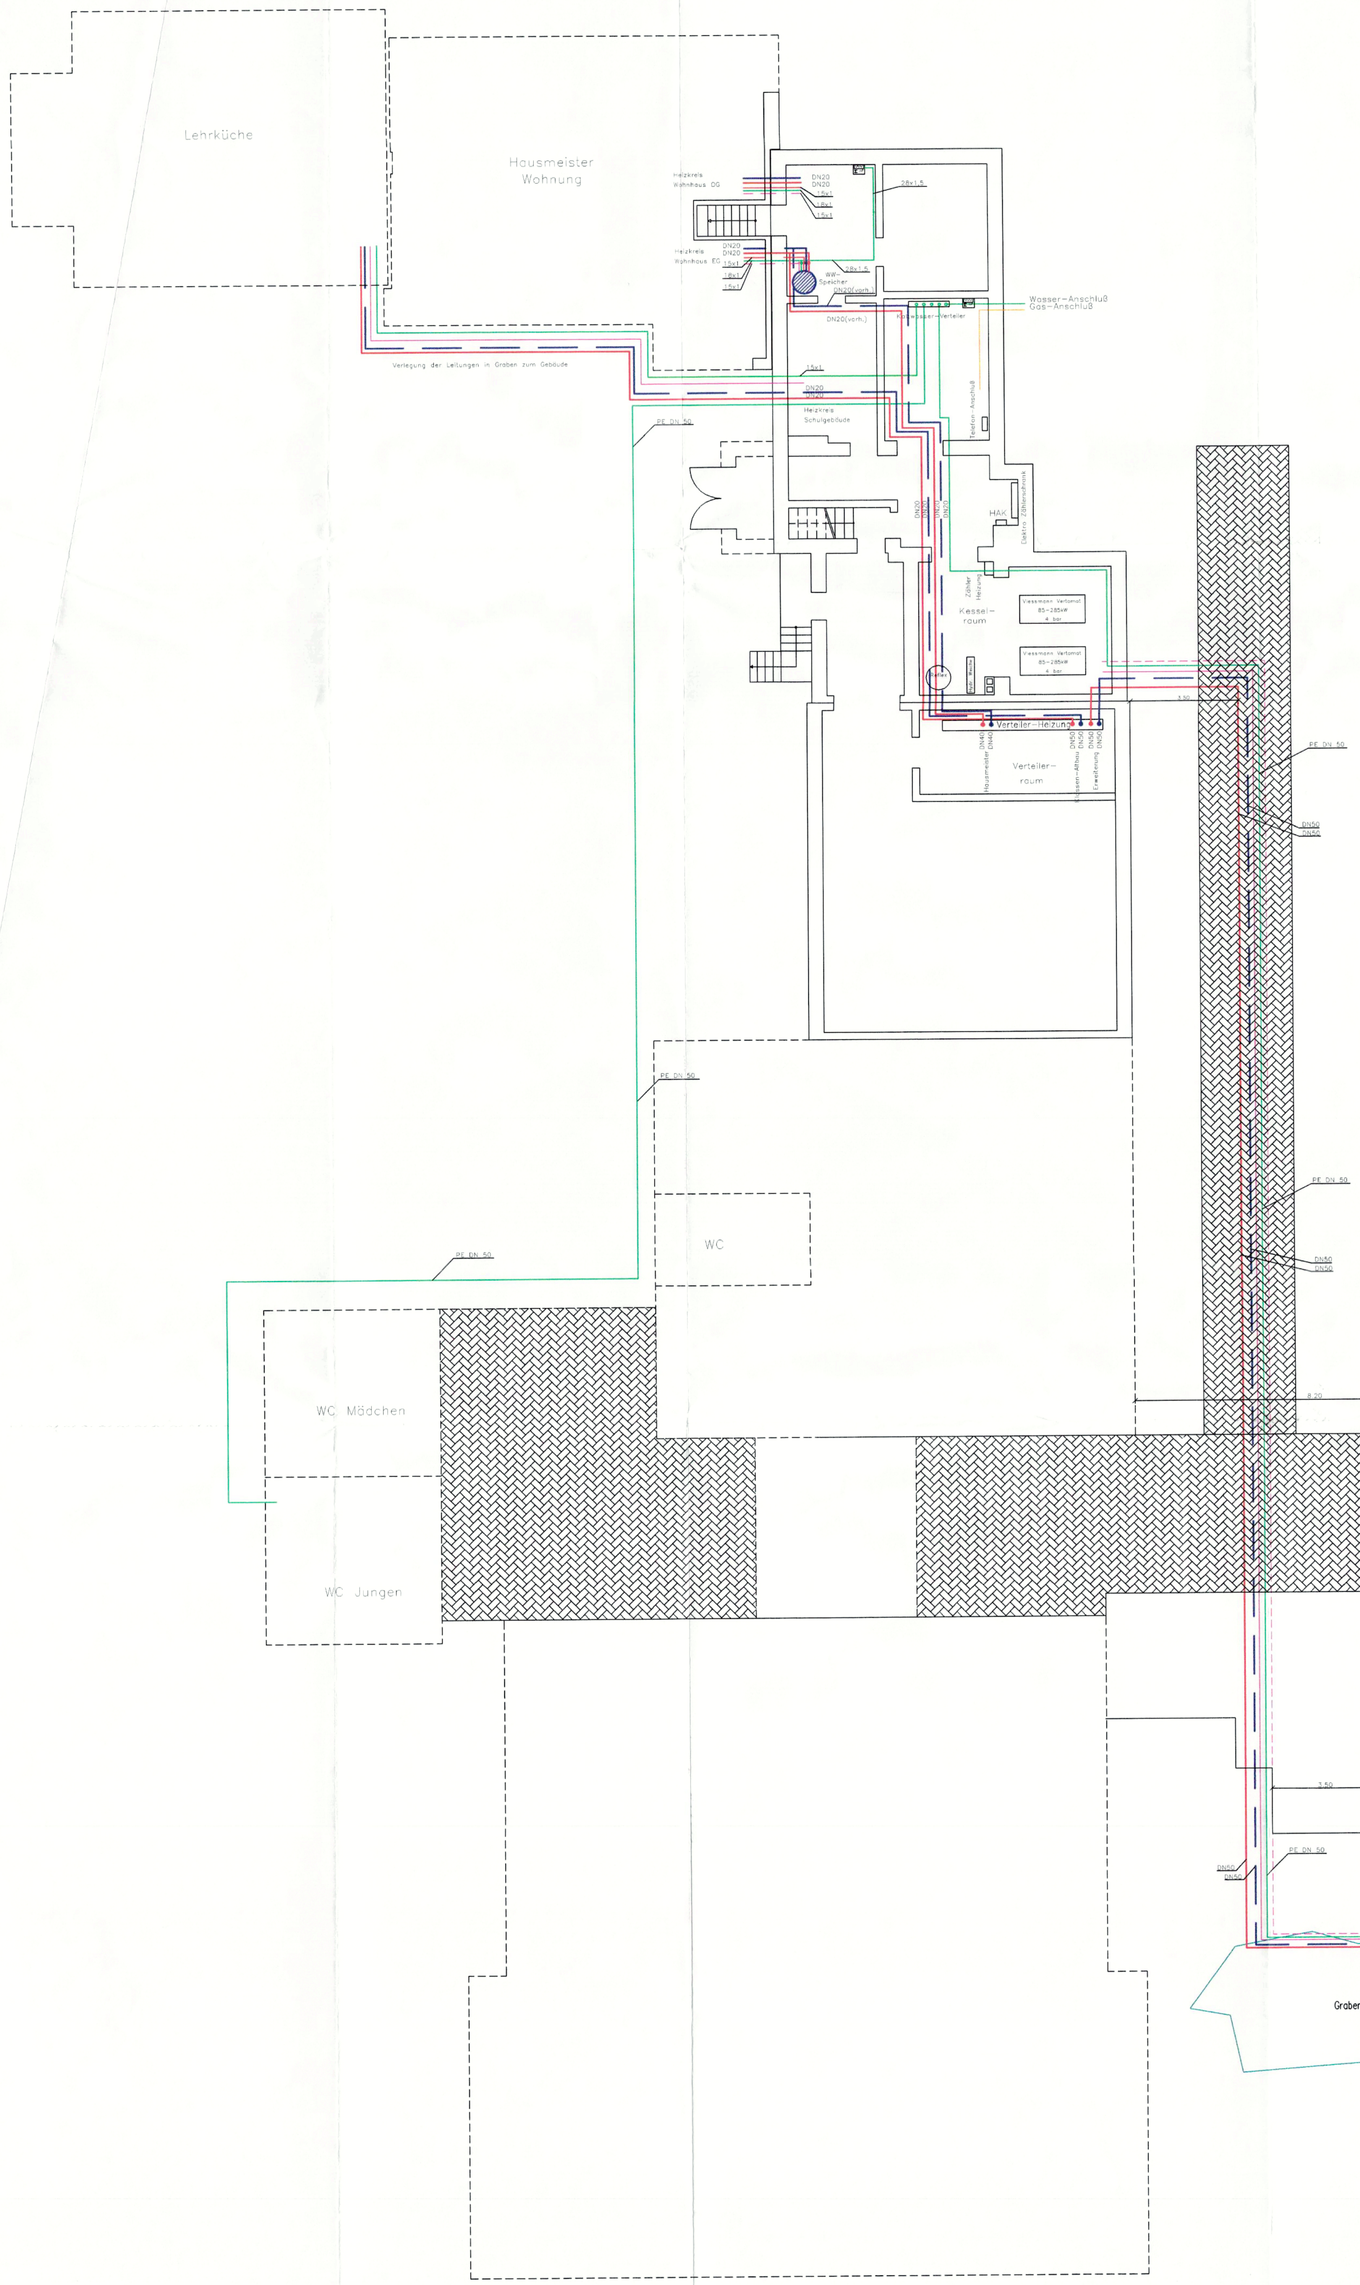

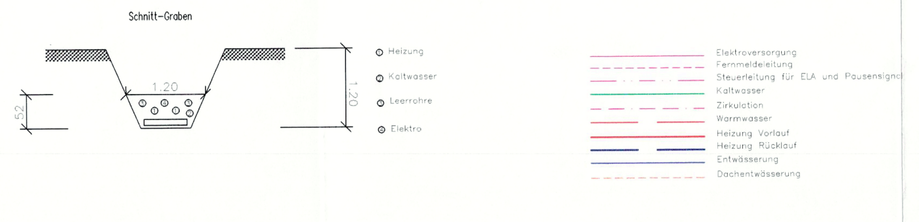

Stimmt mit örtlichkeiten überein

INGENIEURGESELLSCHAFT RAHDER mbH
Ingenieurbüro für Technische Gebäudeausrüstung
Max-von-Laue-Straße 3 D - 59069 Hamm

Nr.	Art der Änderung	Datum	Name
19			
18			
17			
16			
15			
14			
13			
12			
11			
10			
9			
8			
7			
6			
5			
4			
3			
2			
1			

Technische Gebäudeausrüstung
-Sanitär-Heizung-Lüftung-Klima-Elektrotechnik-
»Beratung + Planung + Objektbetreuung«

INGENIEURGESELLSCHAFT RAHDER mbH
Max-von-Laue-Str. 3
D - 59069 Hamm
Tel.: 02381 / 95065-0
FAX 02381 / 9506530

	Datum	Name
Gezeichnet	04.10.99	Schweene
Bearbeitet	16.02.01	Wilczek

Diese Zeichnung dient der Darstellung der technischen Gebäudeausrüstung. Die verbindlichen Baumaße sind der Architektenzeichnung zu entnehmen und verantwortlich am Bau zu prüfen.

Stadt Hamm
Der Oberbürgermeister

Objektplanung und Bauleitung

Wilhelm Leppe GmbH & Co. KG
Heizung - Sanitär - Klempnerei
Nassenweg 1 Ruf: 02381/99 20 57
59077 Hamm

Hamm, den .....20.....
Der Oberbürgermeister
in Vertretung
Stadtbaurat
Möller
Stadt. Baudirektor
Dingerdissen

Selmigerheideschule
Lageplan
Sanitär/Heizung/Elektro
Revisionszeichnung

Projekt-Nr.:
Zeich.-Nr.:
Maßstab: 1:100