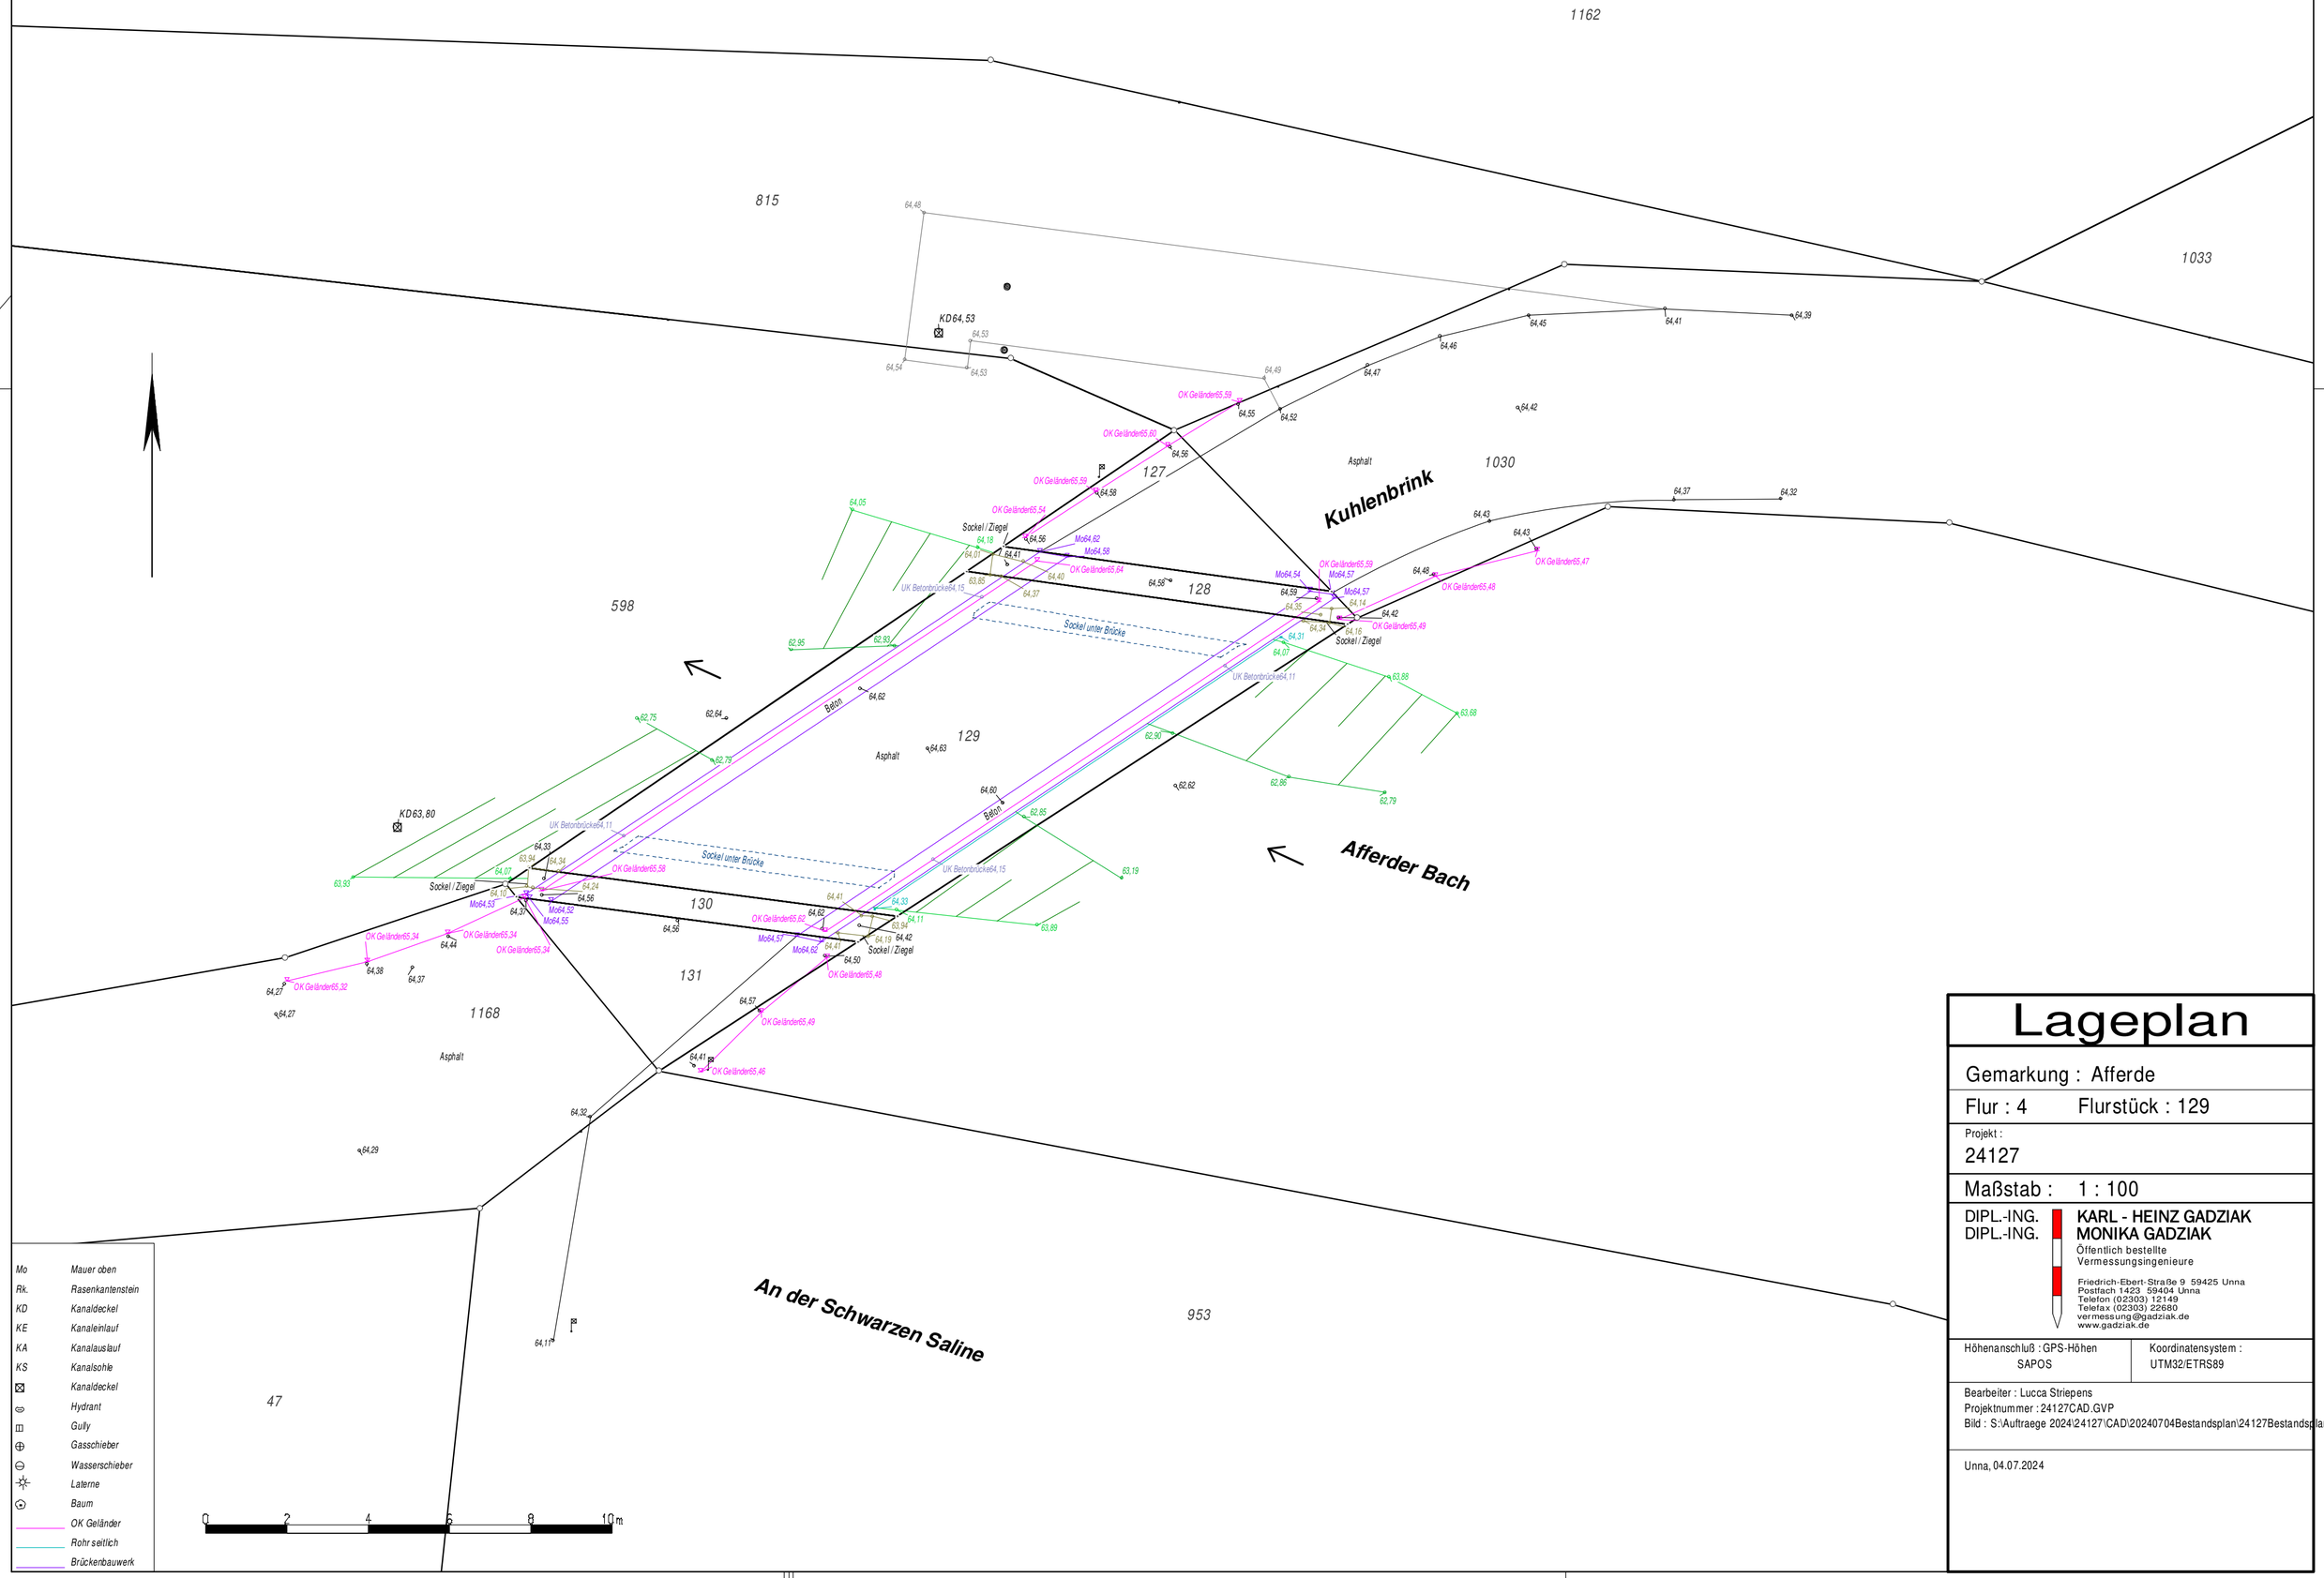

Lageplan

Gemarkung : Afferde

Flur : 4 Flurstück : 129

Projekt :
24127

Maßstab : 1 : 100

DIPL.-ING. KARL - HEINZ GADZIAK
DIPL.-ING. MONIKA GADZIAK
Öffentlich bestellte Vermessungsingenieure

Friedrich-Ebert-Straße 9 59425 Unna
Postfach 1423 59404 Unna
Telefon (02303) 12149
Telefax (02303) 22680
vermessung@gadziak.de
www.gadziak.de

Höhenanschluß : GPS-Höhen	Koordinatensystem :
SAPOS	UTM32/ETRS89

Bearbeiter : Lucca Striepens
Projektnummer : 24127CAD.GVP
Bild : S:\Auftraege 2024\24127\CAD\20240704Bestandsplan\24127Bestandsplan.g

Unna, 04.07.2024